


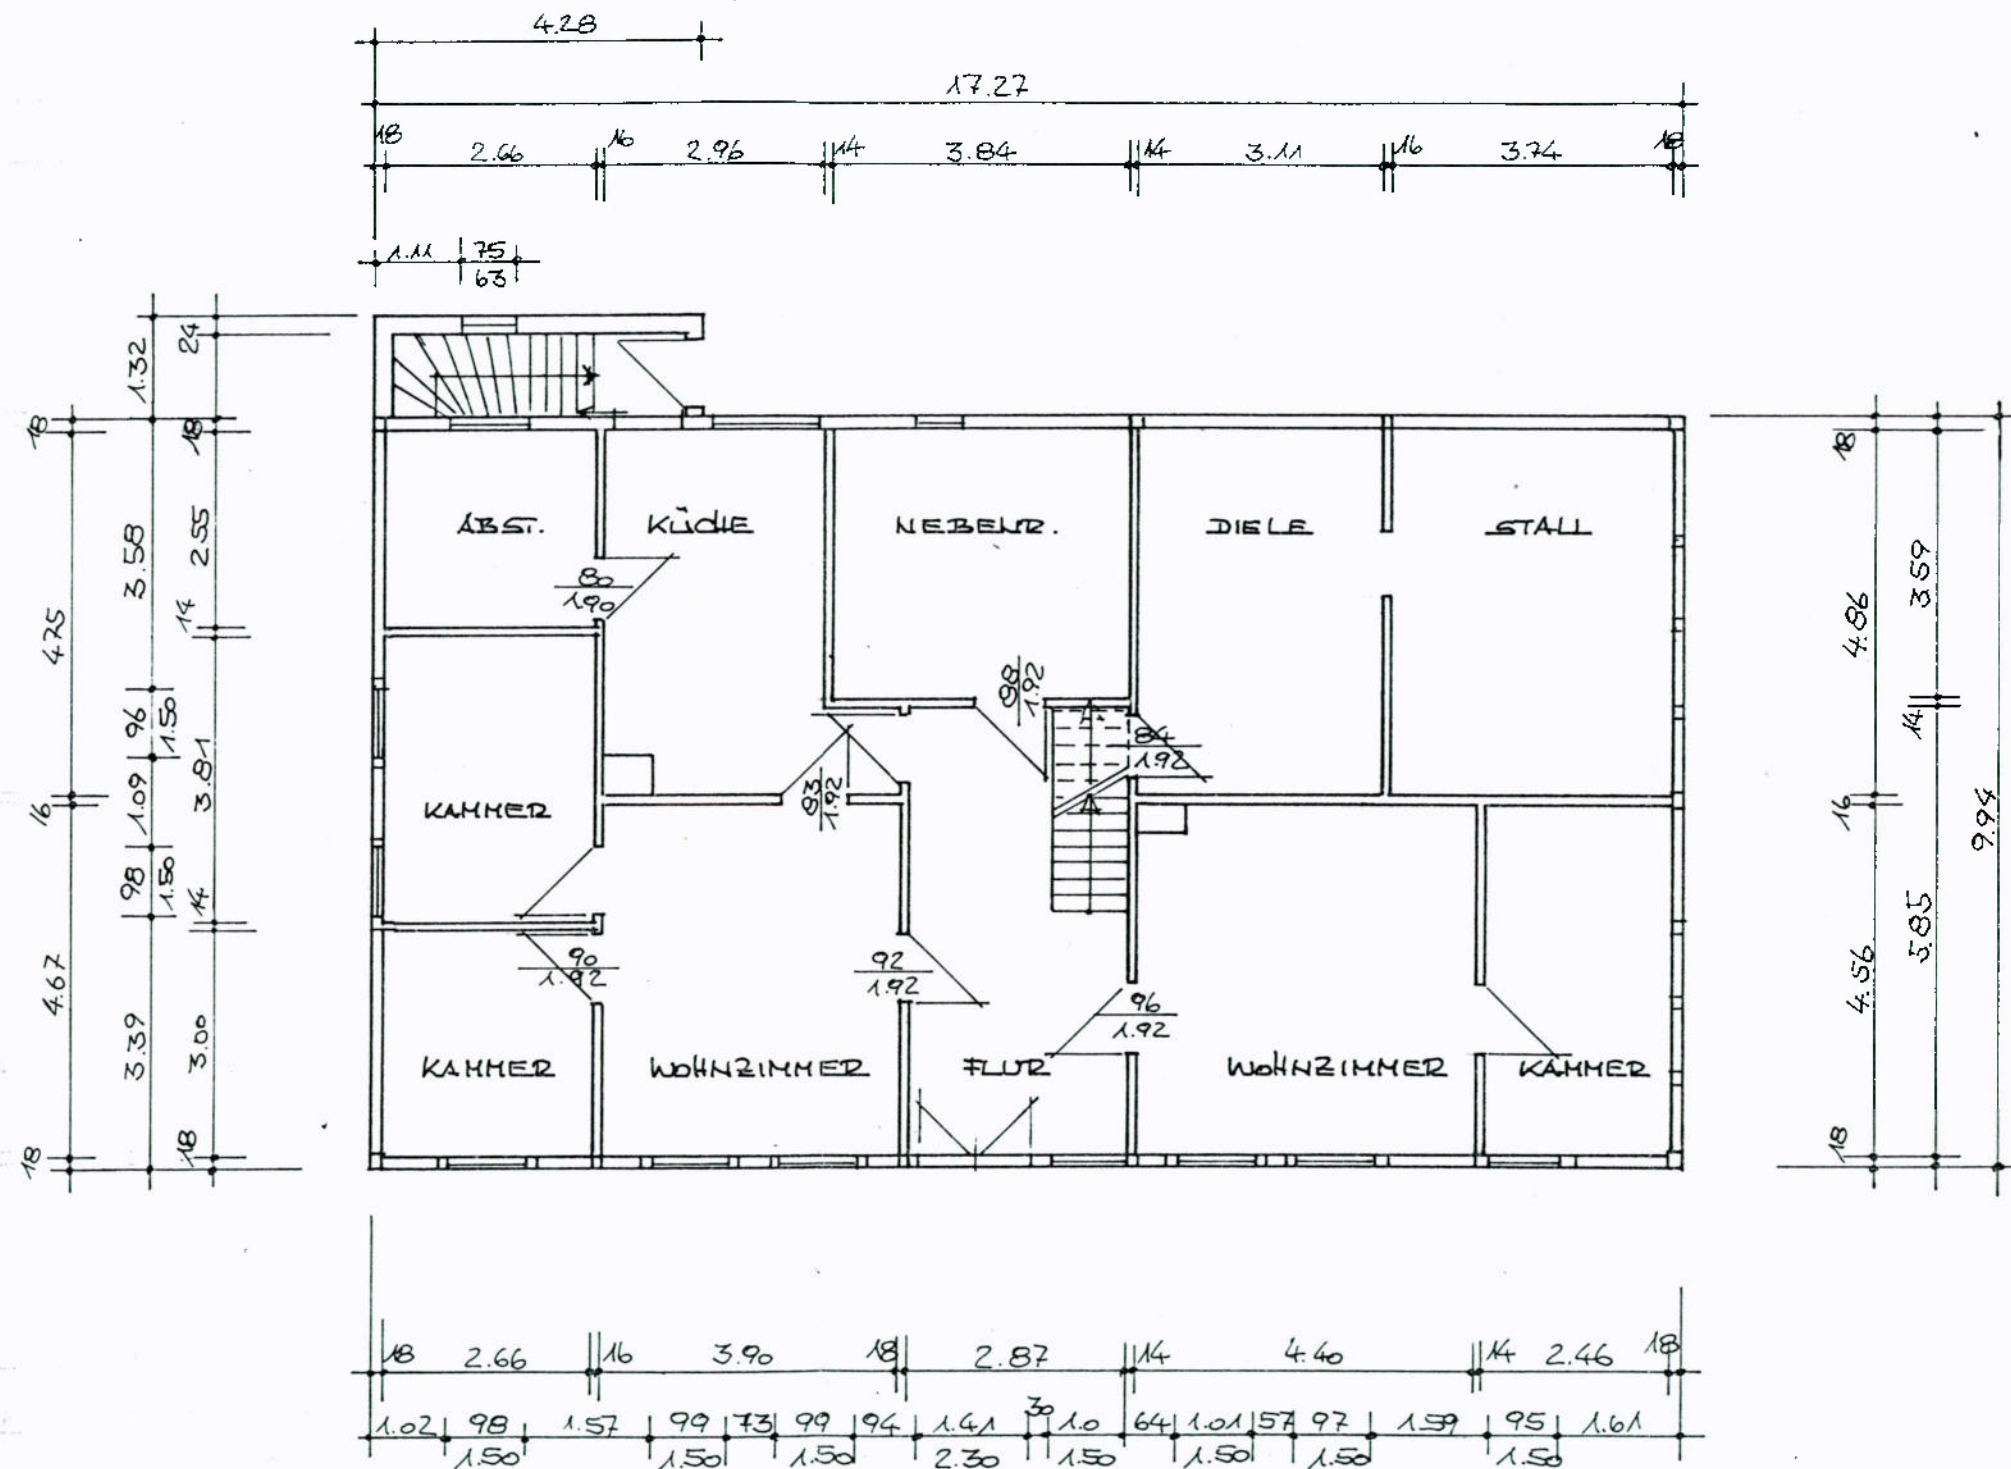

ERDGESCHOSS

M. 1:100

Anlage zum Bauschein

94008255

Landkreis Lügnow-Dannenberg
Der Landrat
- Hochbauamt -

BESTANDSZEICHNUNG

WOHNHAUS BELAU NR. 11


DER EV. LUKAS - COMMUNITÄT

- KOF GENEZARETH -



Irmgard Escher
Dipl.-Ing. (FH)
Tel. 05829-244, Steinkämpfe 11
29565 Wriedel

WRIEDEL, D. 2.2.94

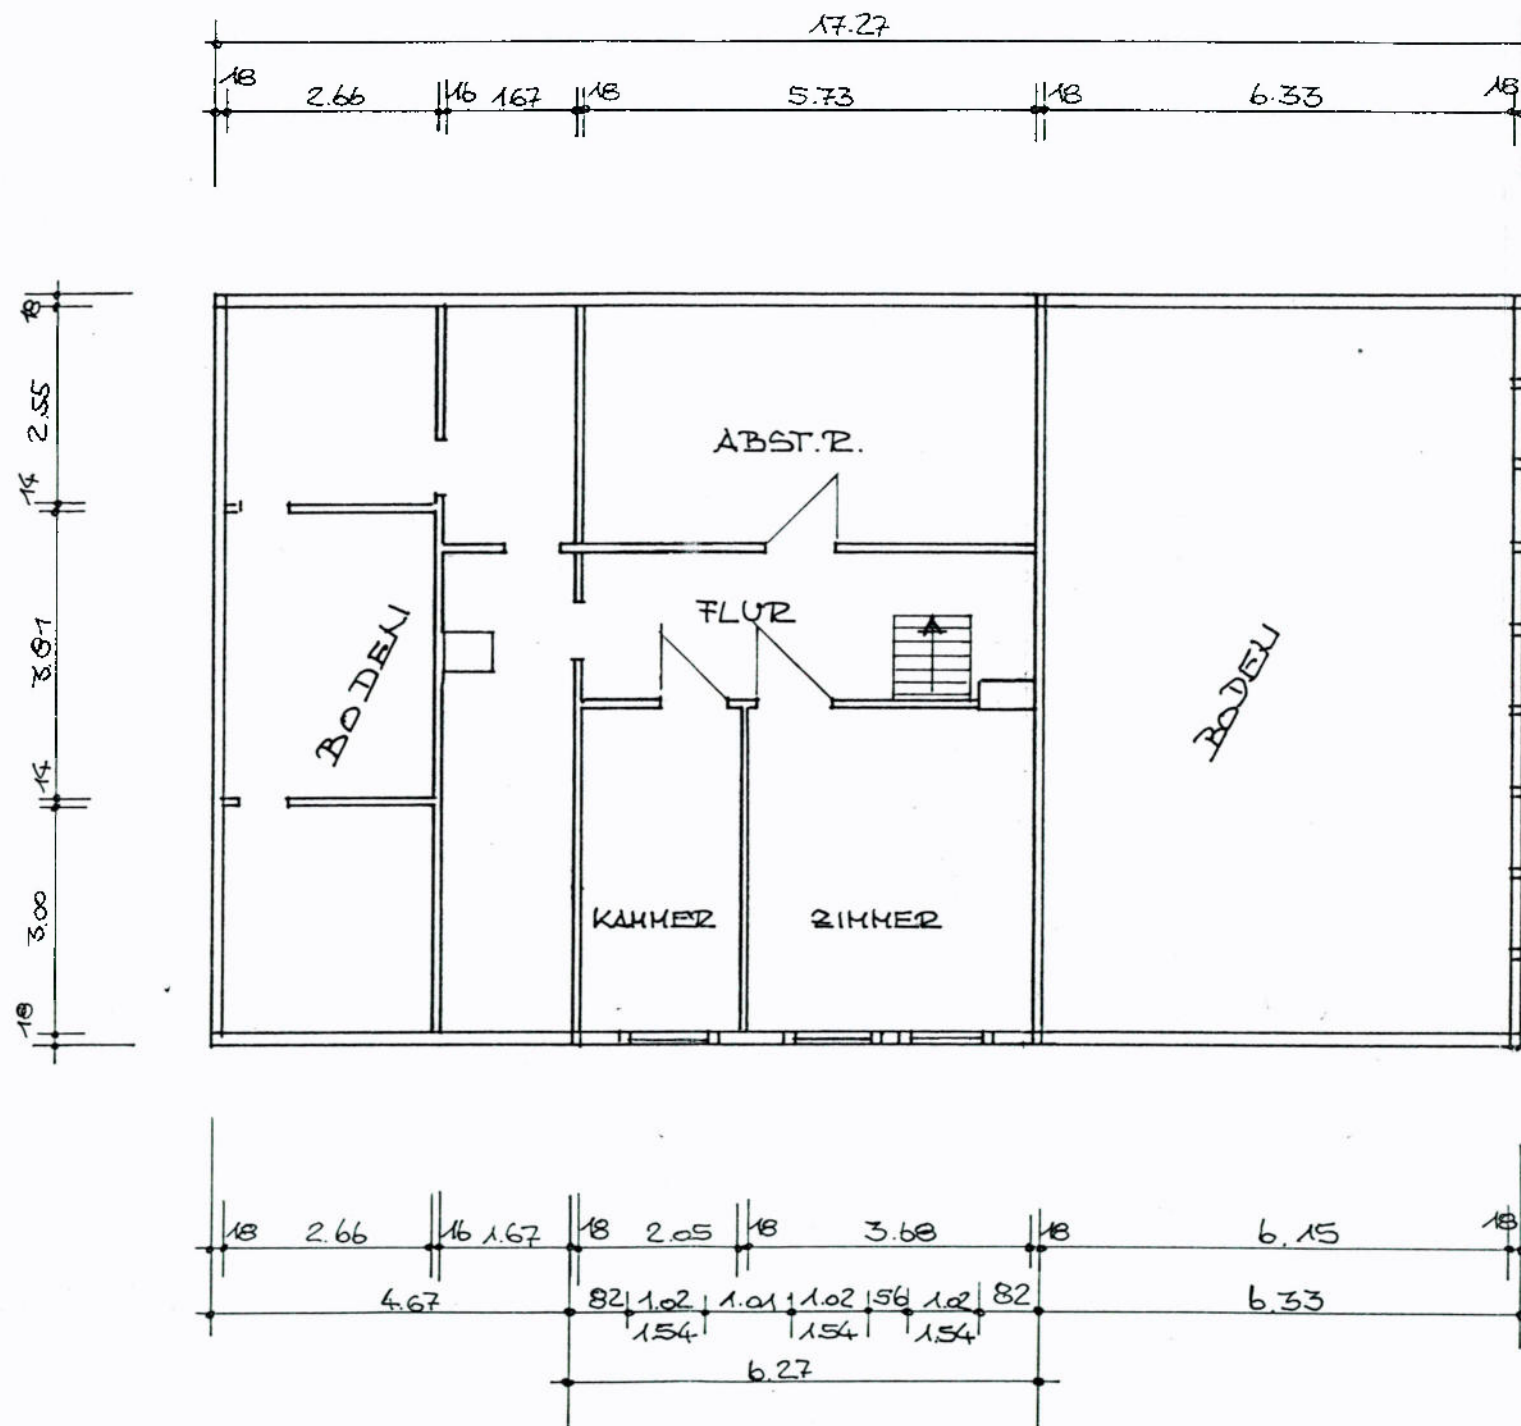

DACHGESCHOSS

M. 1:100

Anlage zum Bauschein

94008255

Landkreis LÜchow-Dannenberg
Der Landrat
- Hochbauamt -

BESTANDSZEICHNUNG

WOHNHAUS BELAUNE 11


DER EV. LUKAS-COMMUNITÄT

- Hof GENEZARETH -



Irmgard Escher
Dipl.-Ing. (FH)
Tel. 05829-244, Steinkämpfe 11
29565 Wriedel


WRIEDEL, D. 14.2.94

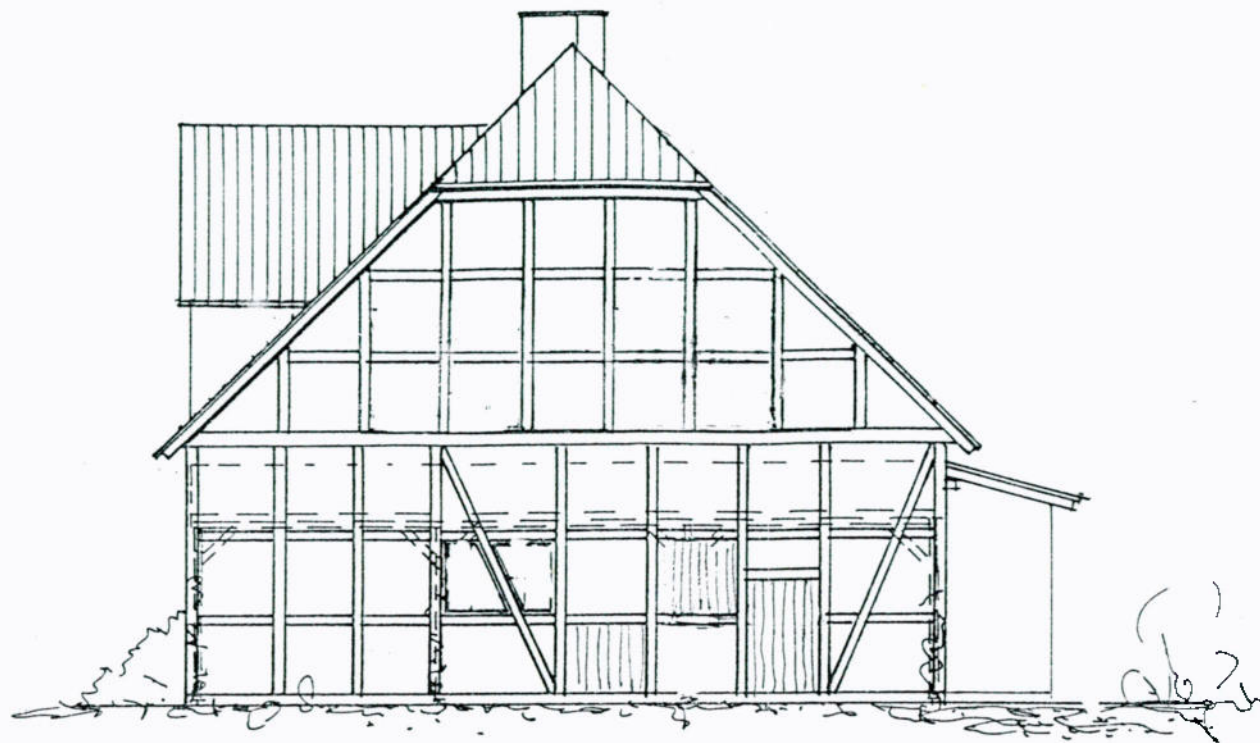

NORDEN



SÜDEN

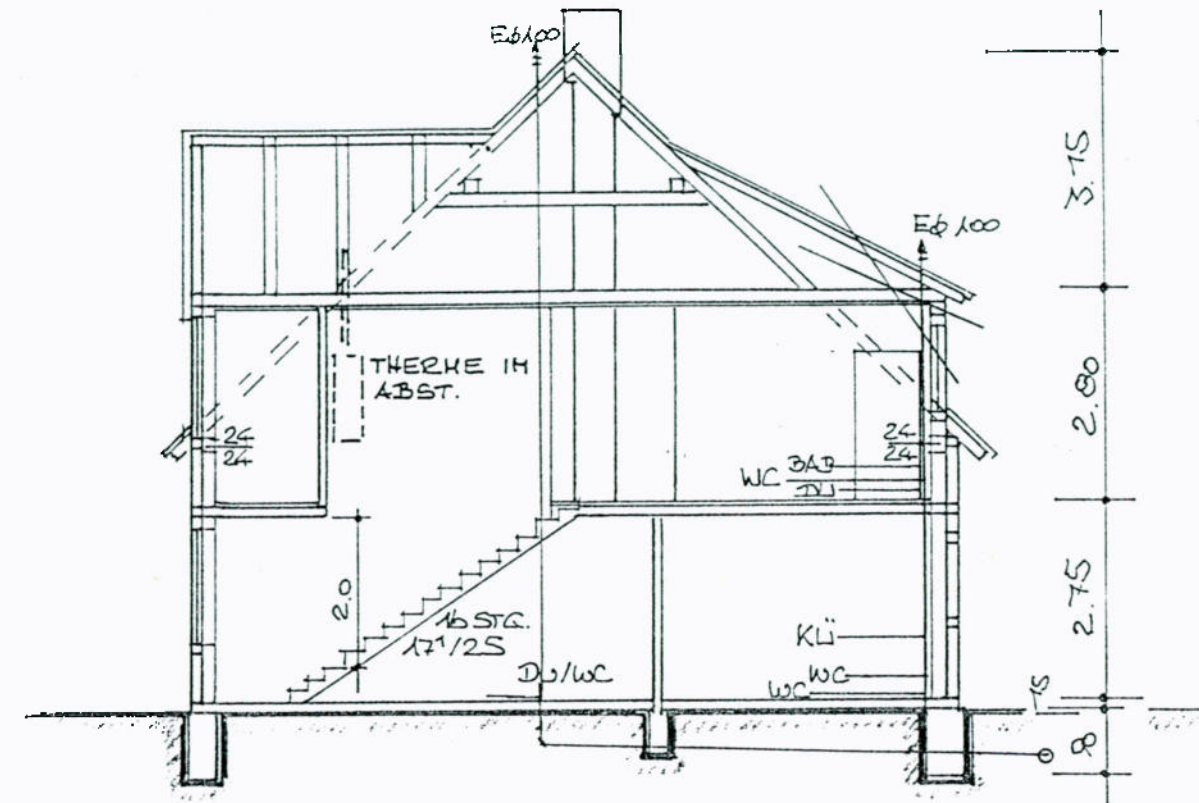

SCHNITT

— BESTANDSPLAN —

GIEBELANSICHTEN -

SCHNITT M. 1:100

UMBAU UND INSTANDSETZUNG
DES WOHNHAUSES FÜR
POSTULANTINNEN IN BERGEN/D.
O.T. BELAU, BERGENER STR. 11
BAUHERRIN: EV. LUKAS COMMUNITÄT
IM DORF 5, 29468 BELAU

Anlage zum Bauschein

PLANUNG 94008255


Landkreis Lötow-Dannenberg
Der Landrat
- Hochbauamt -

Irmgard Escher

Dipl.-Ing. 11
Tel. 05829-244, 245
29565 Wriedel

25.7.94

WRIEDEL, D. 5.7.94

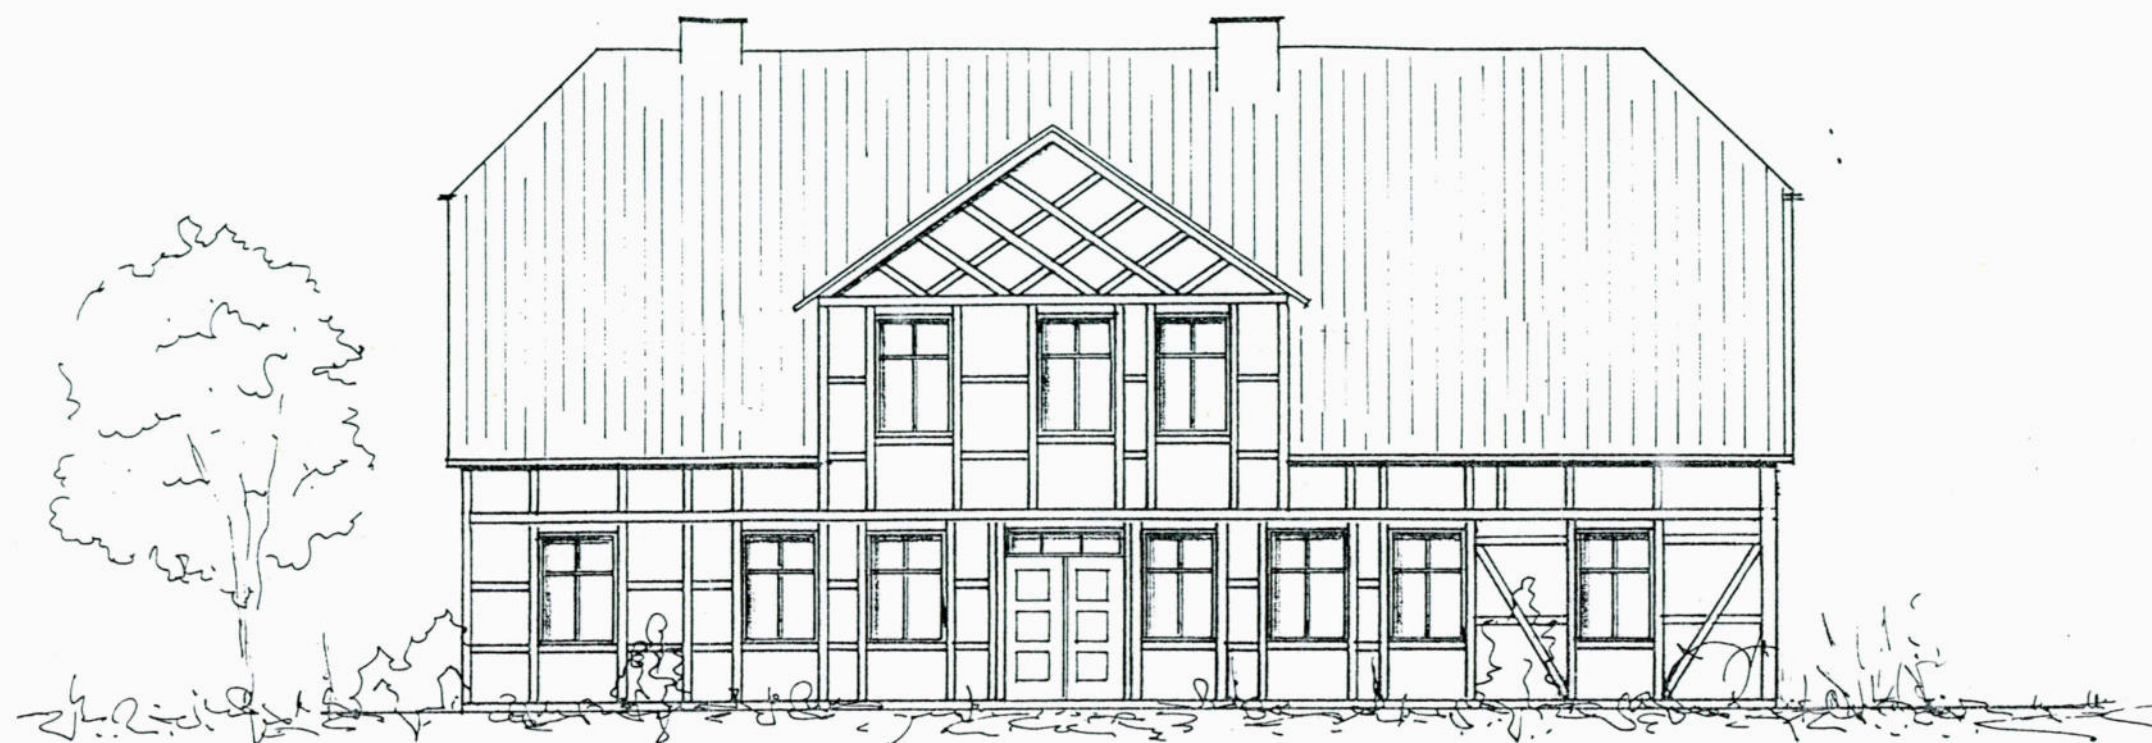

OSTEN

Anlage zum Bauschein

94008255

Landkreis Löbnow-Dannenberg
Der Landrat
- Hochbauamt -

~ BESTANDSPLAN ~

ANSICHTEN M.1:100


UMBAU UND INSTANDSETZEN
DES WOHNSHAUSES FÜR
POSTULANTINNEN IN
BERGEN/D. O.T. BELAU
BERGNER STR. 11

BAUKERRIN: EV.-LUKAS-KOMMUN.
TÄT. IM DORFE
29468 BELAU


PLANUNG:

Irmgard Escher
Dipl.-Ing. (FH)
Tel. 05829-2440
29565 Wriedel
25.10.94

WRIEDEL, D. 5.7.94

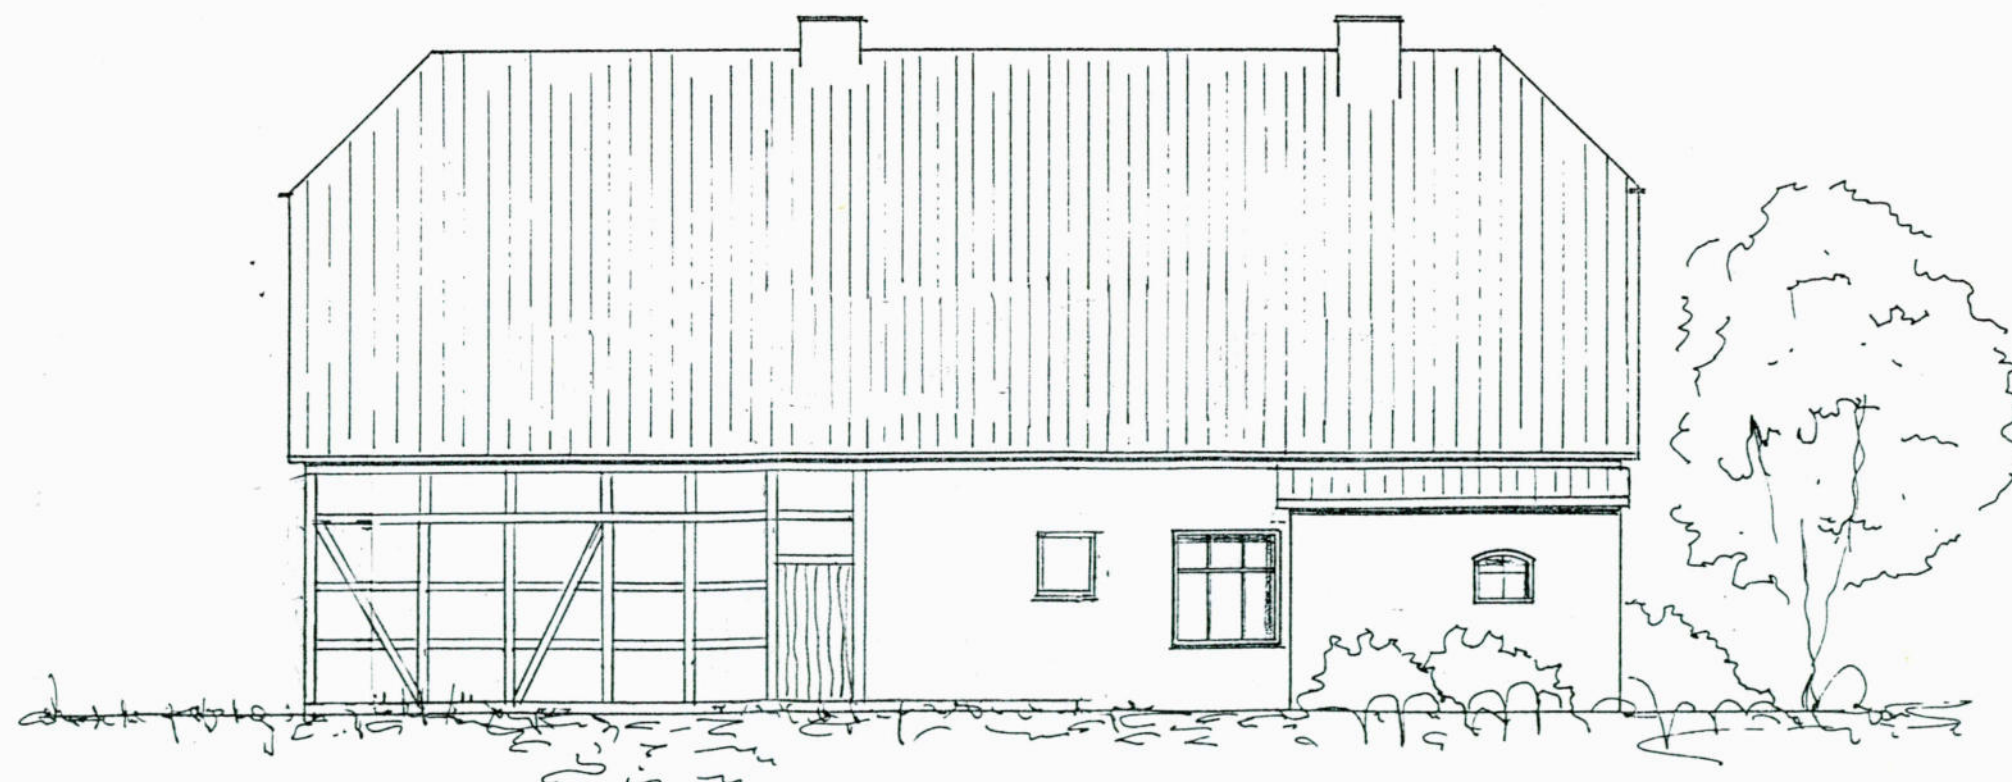

WESTEN

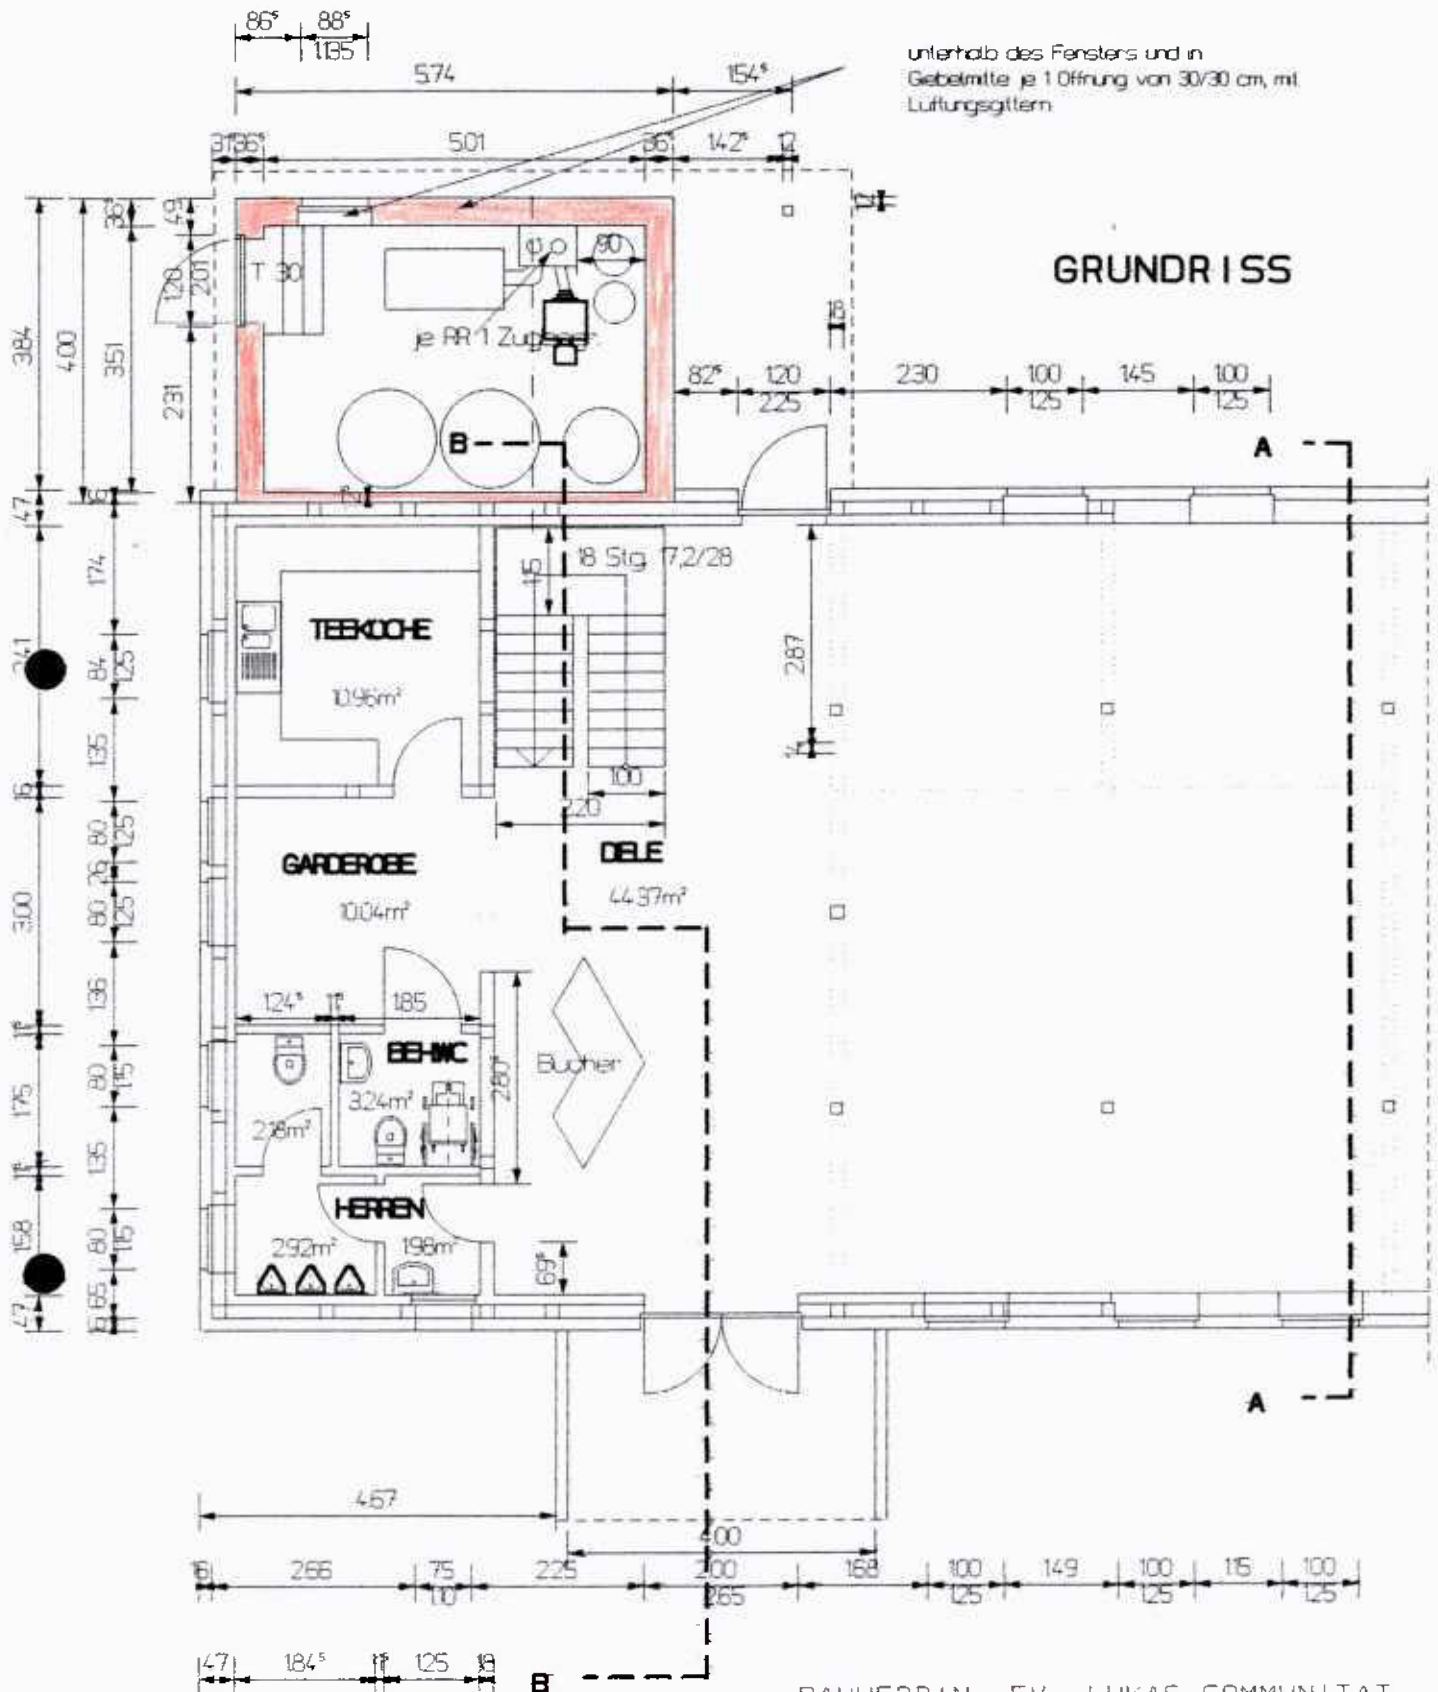

BAUHERRIN: EV. LUKAS-COMMUNITÄT
IM DORFE 5
29468 BERGEN/BELAU

PLANUNG: IRMGARD ESCHER, DPLNG (FH)
STEINKAMPE 11
29565 WRIEDEL
TEL/FAX: 05829/244

WRIEDEL, D. 23.5.2002

Bauaufsichtlich eingeschränkt geprüft u. genehmigt
Lüchow

Anlage zum Bauschein

02300497

07. Aug. 2002


Landkreis Lüchow-Dannenberg
Der Landrat
- Hochbauamt -

Landkreis Lüchow-Dannenberg
Der Landrat


I.A.
Reims

ANBAU EINES HEIZHAUSES


M 1:100

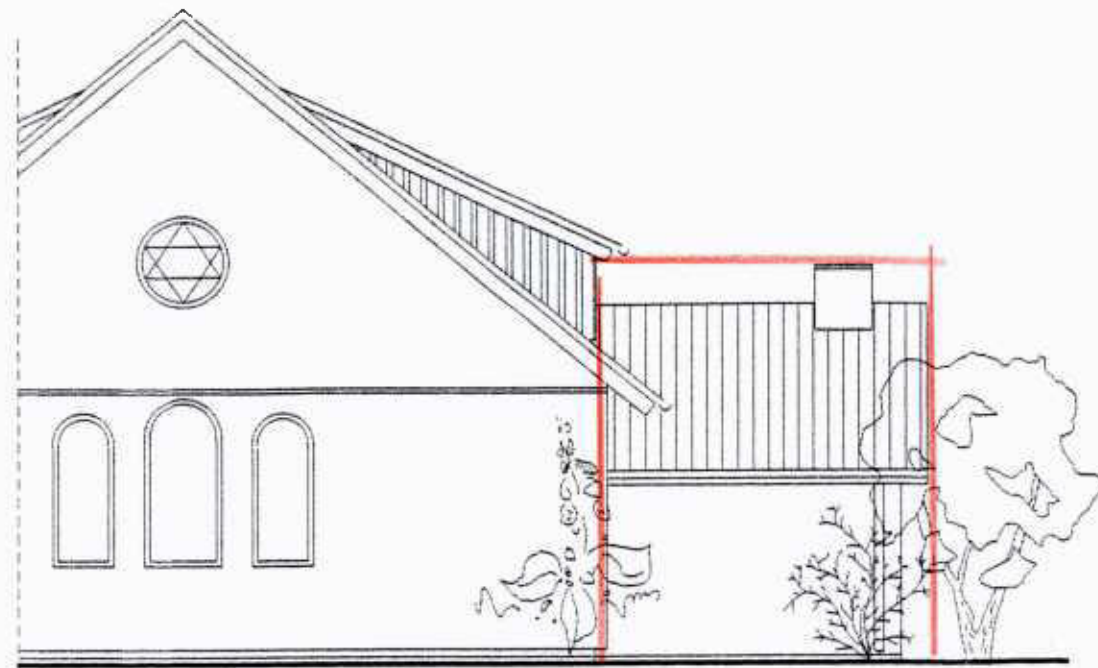


NORDEN

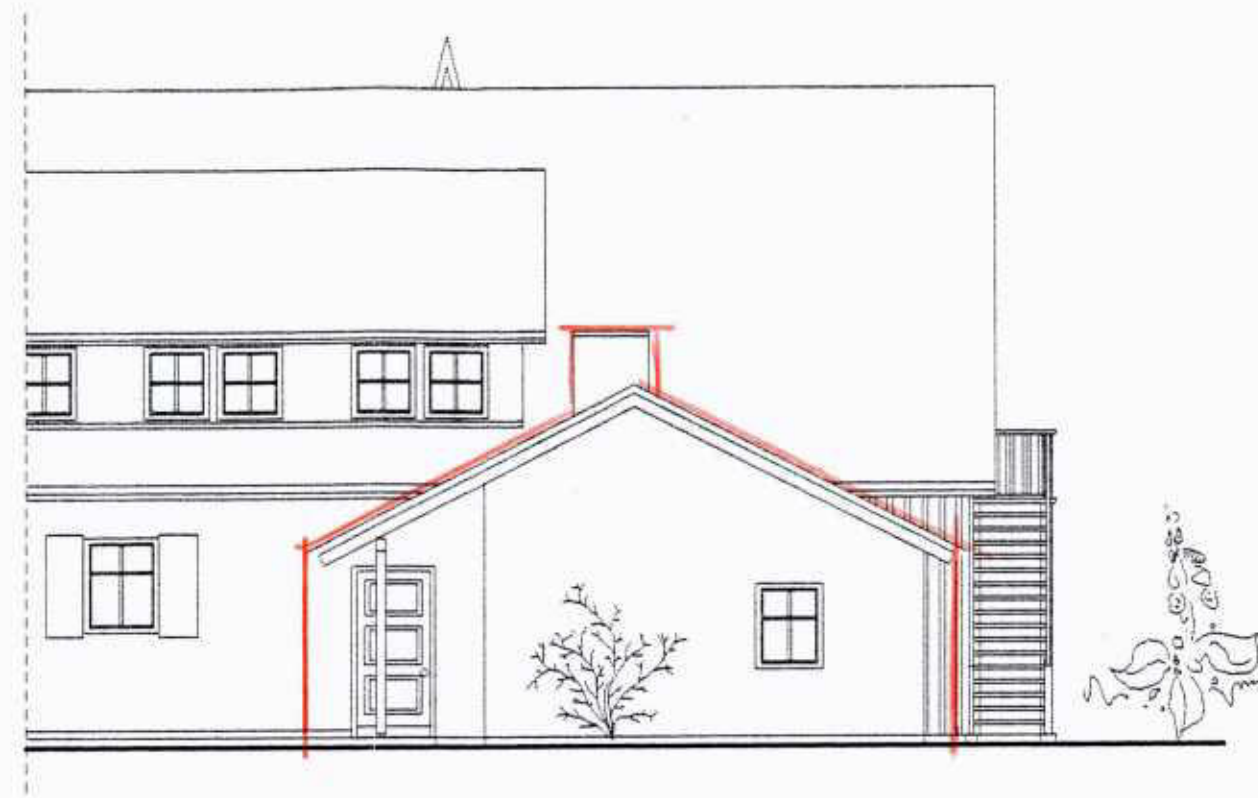

WESTEN

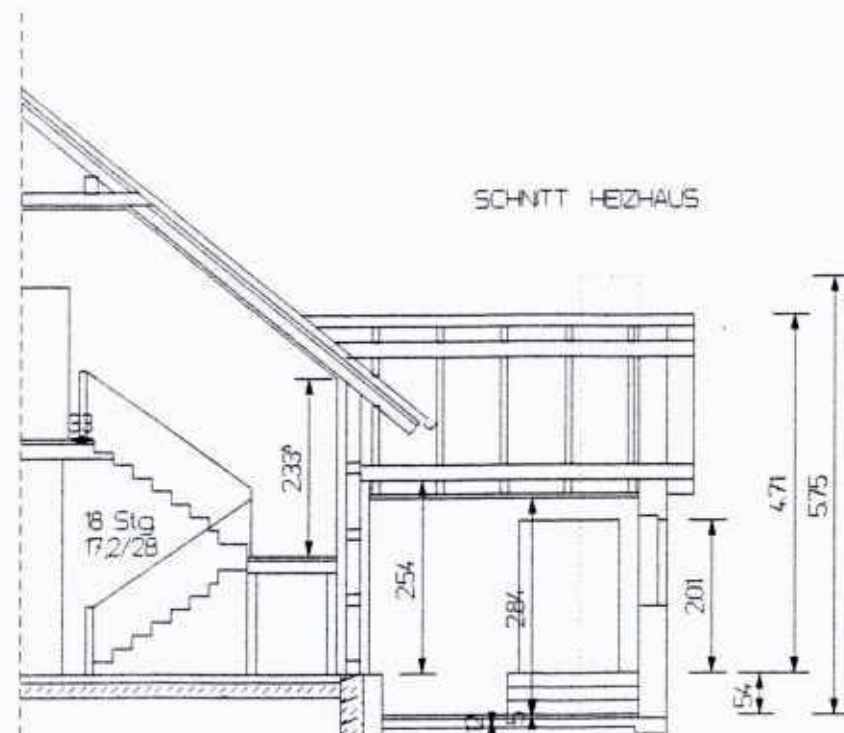

SCHNITT HEIZHAUS

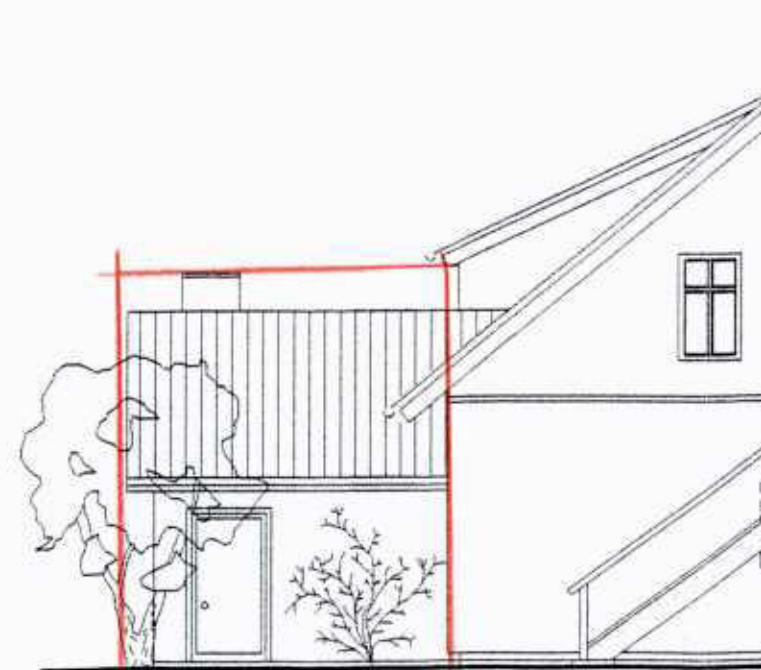

SÜDEN

Bauaufsichtlich eingeschränkt geprüft u. genehmigt
Lüchow

07. Aug. 2002

Anlage zum Bauschein

02300497

Landkreis Lüchow-Dannenberg
Der Landrat
- Hochbauamt -

Landkreis Lüchow-Dannenberg
Der Landrat
I.A.

Reinhold

BV: AUSBAU DER SCHEUNE
ZU EINER KAPELLE

BAUTEIL:
ANBAU EINES HEIZHAUSES

M. 1:100


BAUHERRIN: EV. LUKAS-COMMUNITÄT
IM DORFE 5
29468 BERGEN/BELAU

PLANUNG: IRMGARD ESCHER, DPLING (FH)
STEINKAMPE 11
29565 WRIEDEL
TEL/FAX: 05829/244

WRIEDEL, D. 23.5.2002

Weth

Bohr

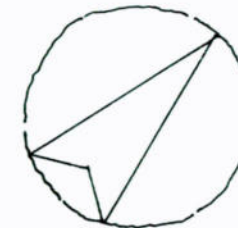

Bauaufsichtlich geprüft u. genehmigt
Anlage zum Baugeschein LÜchow

94008255

12. Okt. 1999

Landkreis LÜchow-Dannenberg
Der Landrat
Landkreis LÜchow-Dannenberg
Der Landrat
i.A.

Reinhold

ERDGESCHOSS

M. 1:100

UMBAU UND INSTANDSETZUNG
DES WOHNGHAUSES FÜR
POSTULANTINNEN

IN BERGEN/D. O.T. BELAU
BERGNER STR. 11

BAUKERZIN:


EV. LUKAS - COMMUNITÄT
IN DORFE 5, 29468 BELAU





PLANUNG:

Irmgard Escher
Dipl.-Ing. (FH)
Tel. 05829-244, Steinkämpfe 11
29565 Wriedel

WRIEDEL, D. 22.6.1994

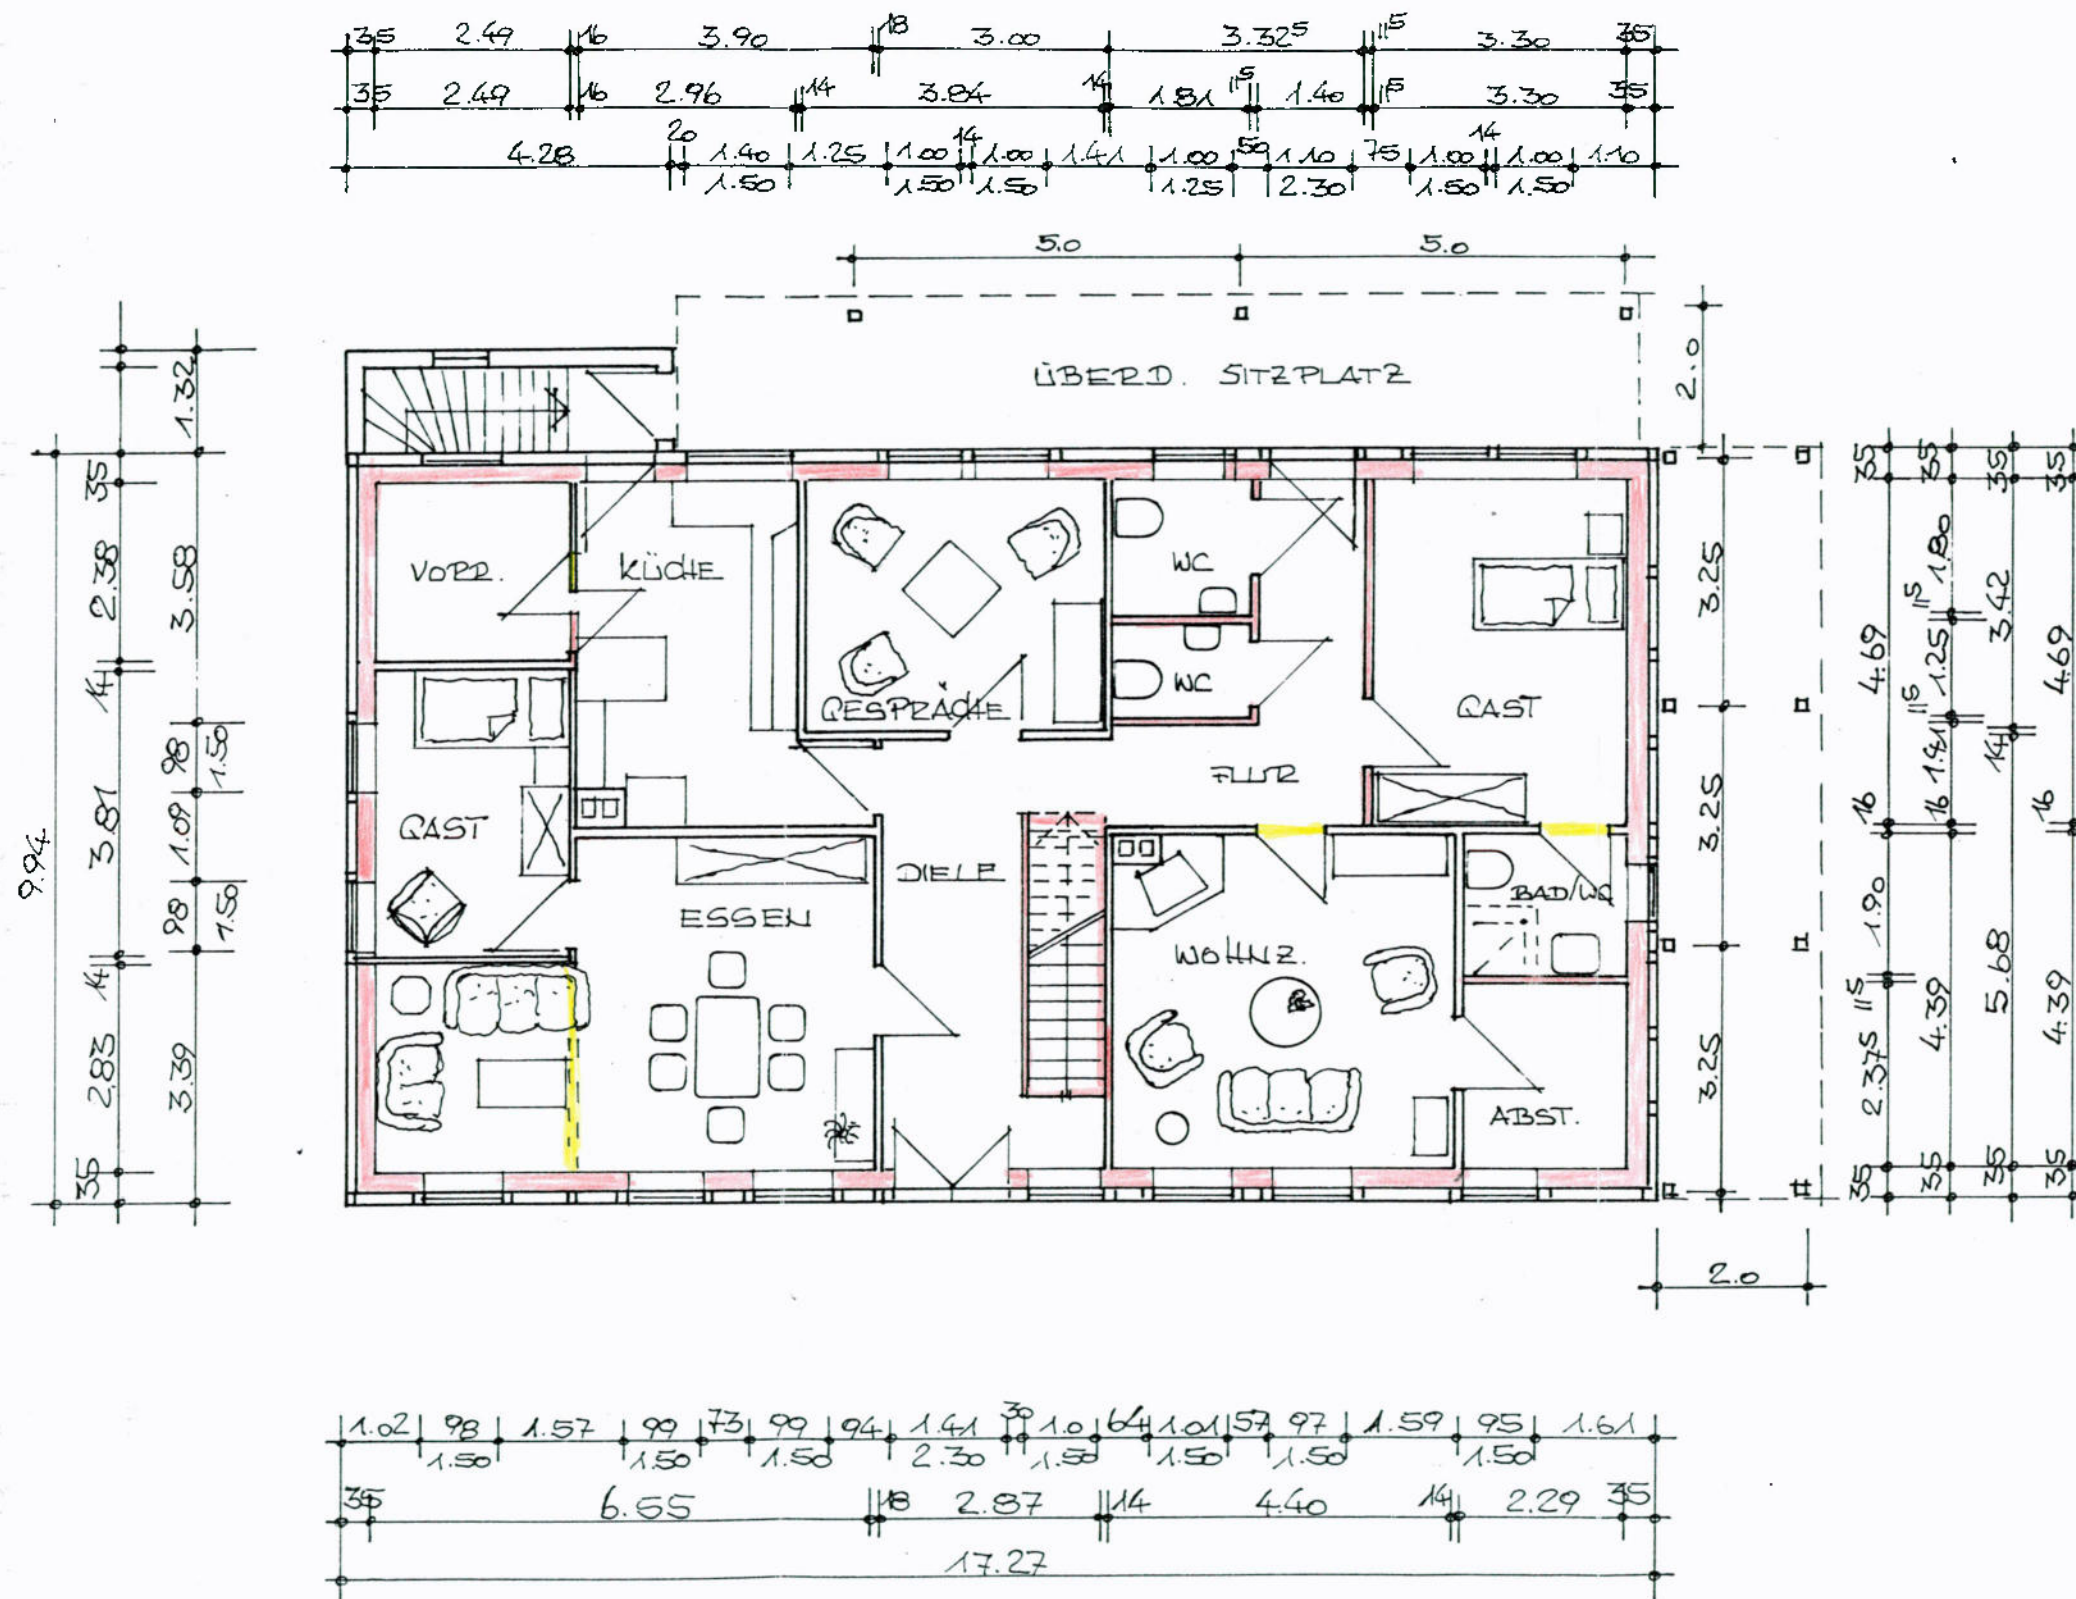

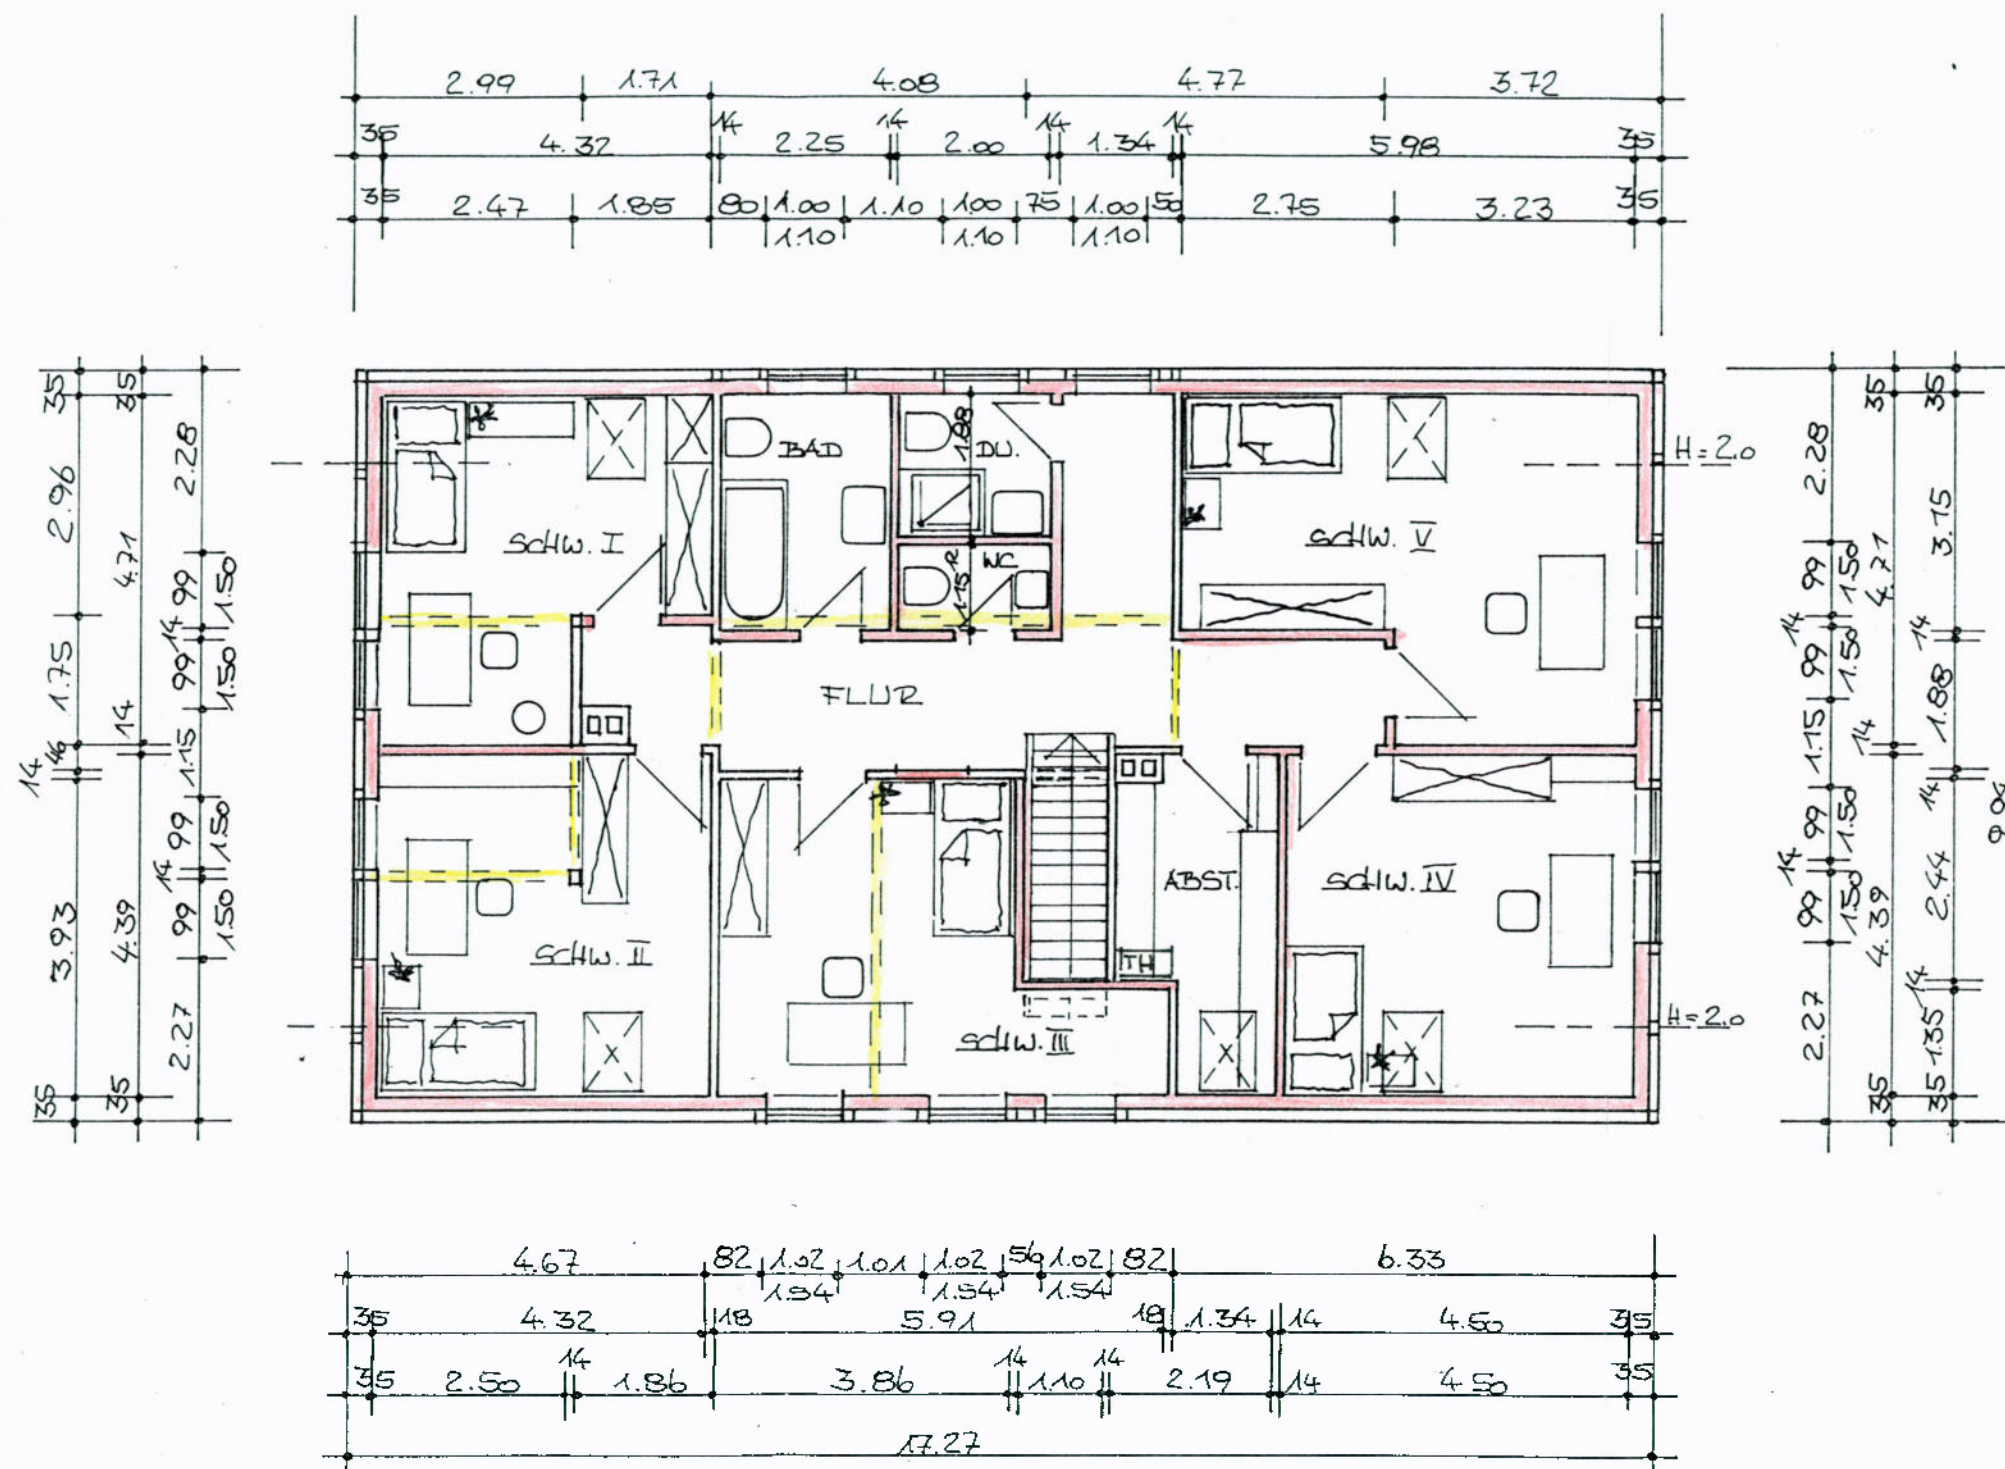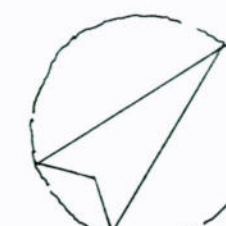

Bauaufsichtlich geprüft u. genehmigt
Lüchow

Anlage zum Bauschein
94008255
Landkreis Lüchow-Dannenberg
Der Landrat
Hochbauamt.

12. Okt. 1999
Landkreis Lüchow-Dannenberg
Der Landrat
i.A. *Rennus*

DACHGESCHOSS M.1:100

UMBAU UND INSTANDSETZUNG
DES WOHNSHAUSES FÜR POSTU-
LANTINNEN IN BERGEN/D.
O.T. BELAU, BERGENER STR. 11


BAUHERRIN: EV. LUKAS-COMMUNITÄT
IM DORFE 5
29468 BELAU



PLANUNG:

Irmgard Escher
Dipl.-Ing. (FH)
Tel. 05823-244, Steinkämpfe 11
29565 Wriedel


WRIEDEL, D. S. 7. 94

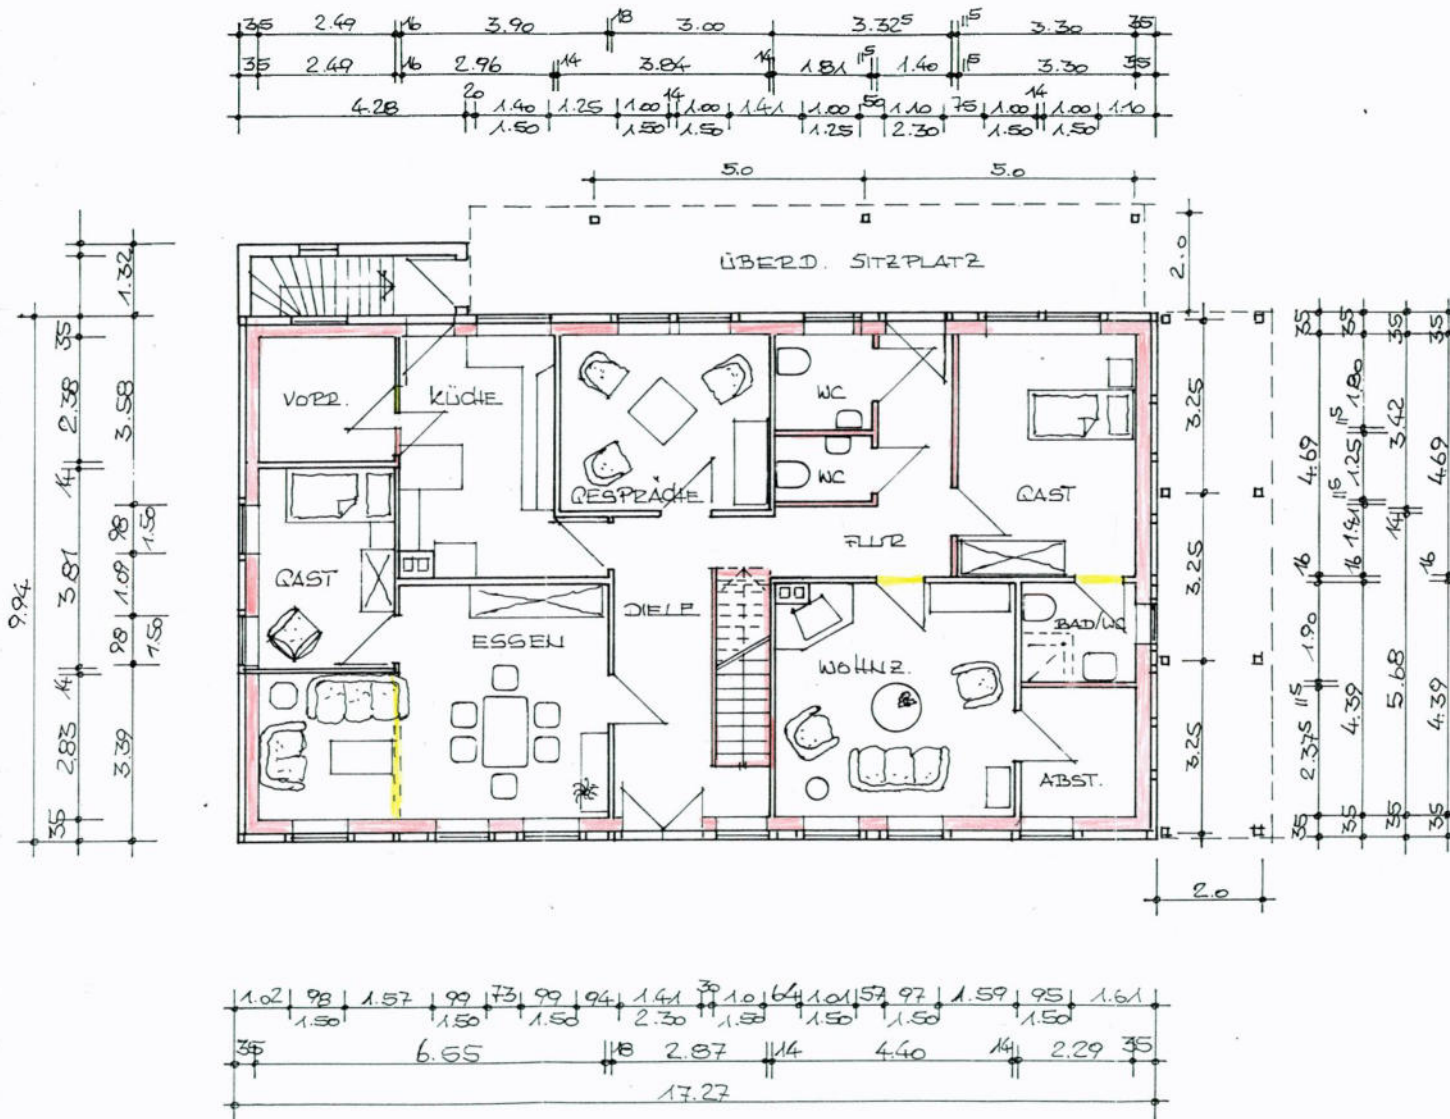

KAPELLE - HOF BELAU NR. 11



WESTEN

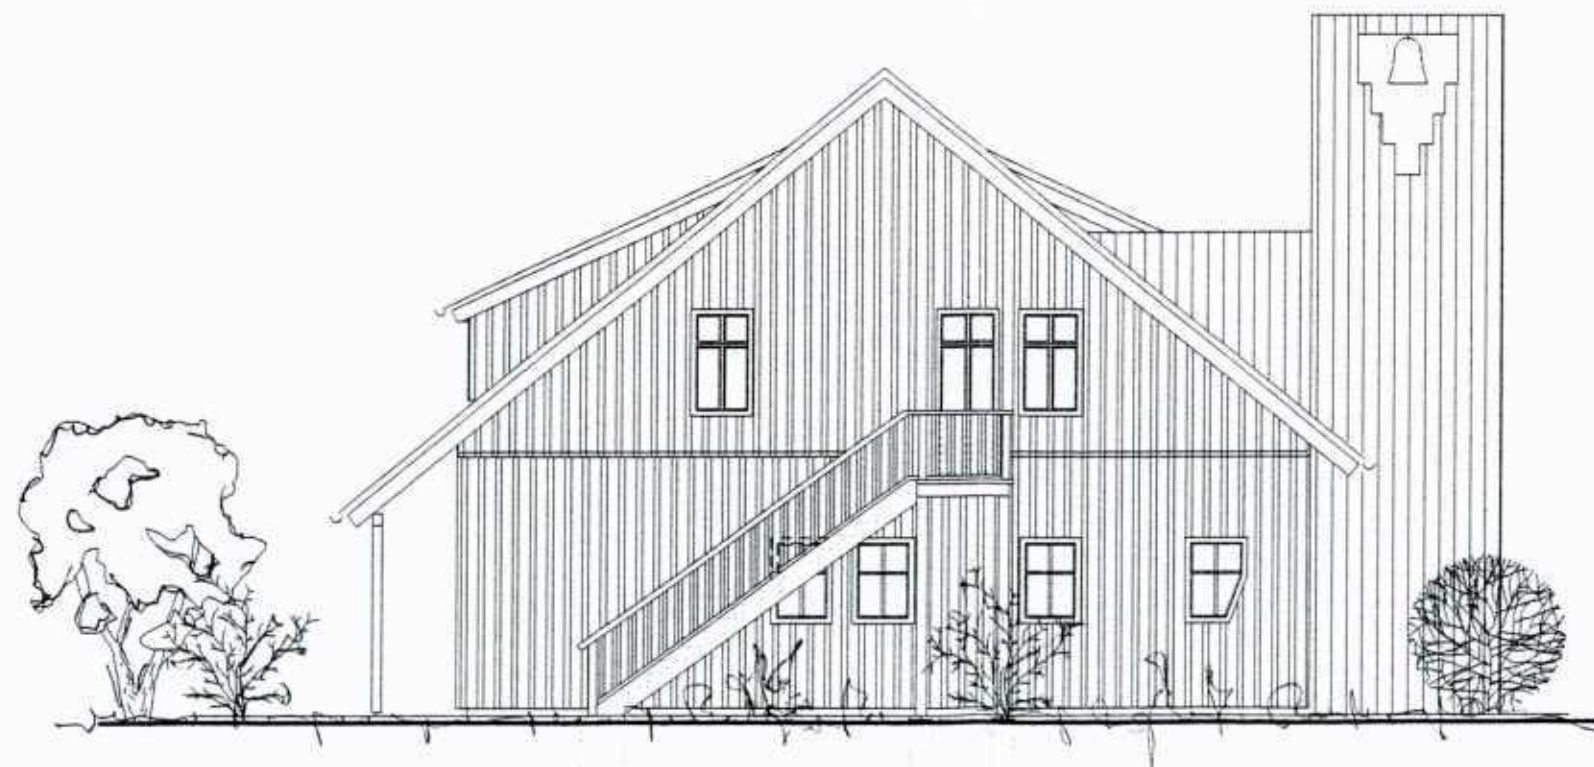

SÜDEN

Anlage zum Bauschein

Bauaufsichtlich geprüft u. genehmigt
Lüchow

99 300 576

25. Nov. 1999

Landkreis Lüchow-Dannenberg
Der Landrat
-Hochbauamt-

Landkreis Lüchow-Dannenberg
Der Landrat
i.A.

Reinhold

BV: AUSBAU DER SCHEUNE
ZU EINER KAPELLE

ANSICHTEN

M. 1:100

BAUHERRIN: EV. LUKAS-COMMUNITÄT
IM DORFE 5
29468 BERGEN/BELAU


PLANUNG: IRMGARD ESCHER, DPLNG (FH)
STEINKAMPE 11
29565 WRIEDEL
TEL/FAX: 05829/244

WRIEDEL, D. 8.1.1999


Bde

And. 23.11.99

KAPELLE - HOF BELAU NR. 11

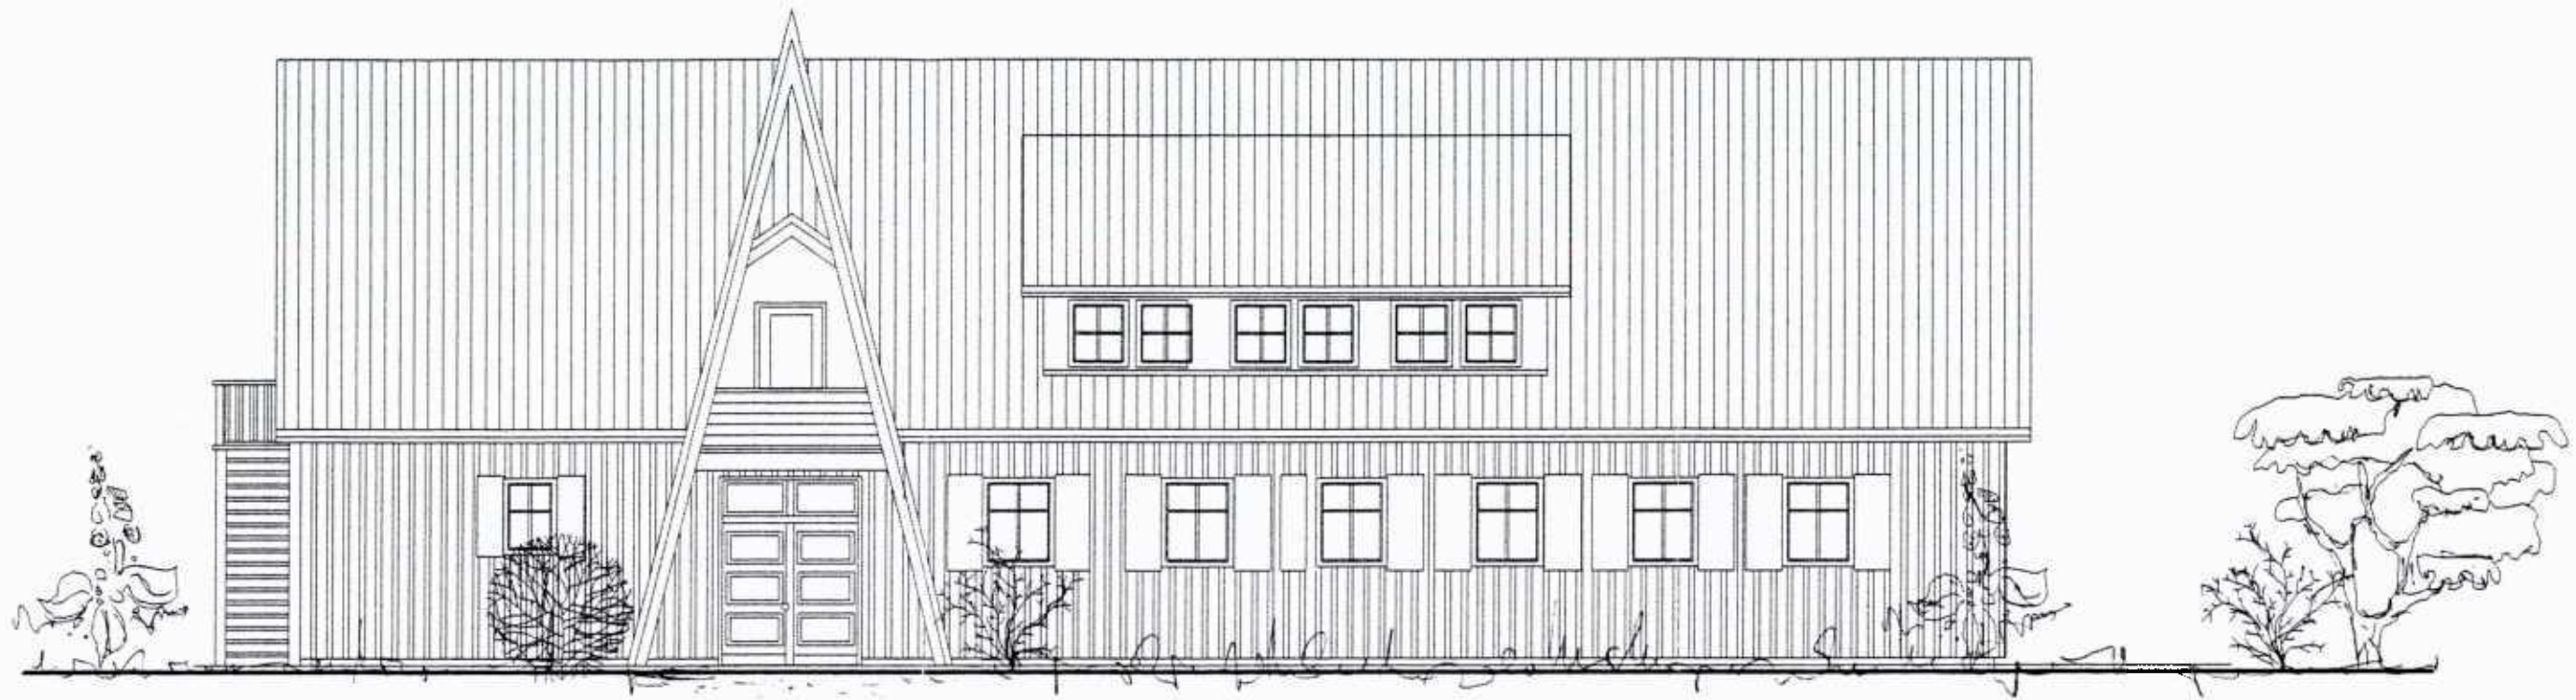

OSTEN

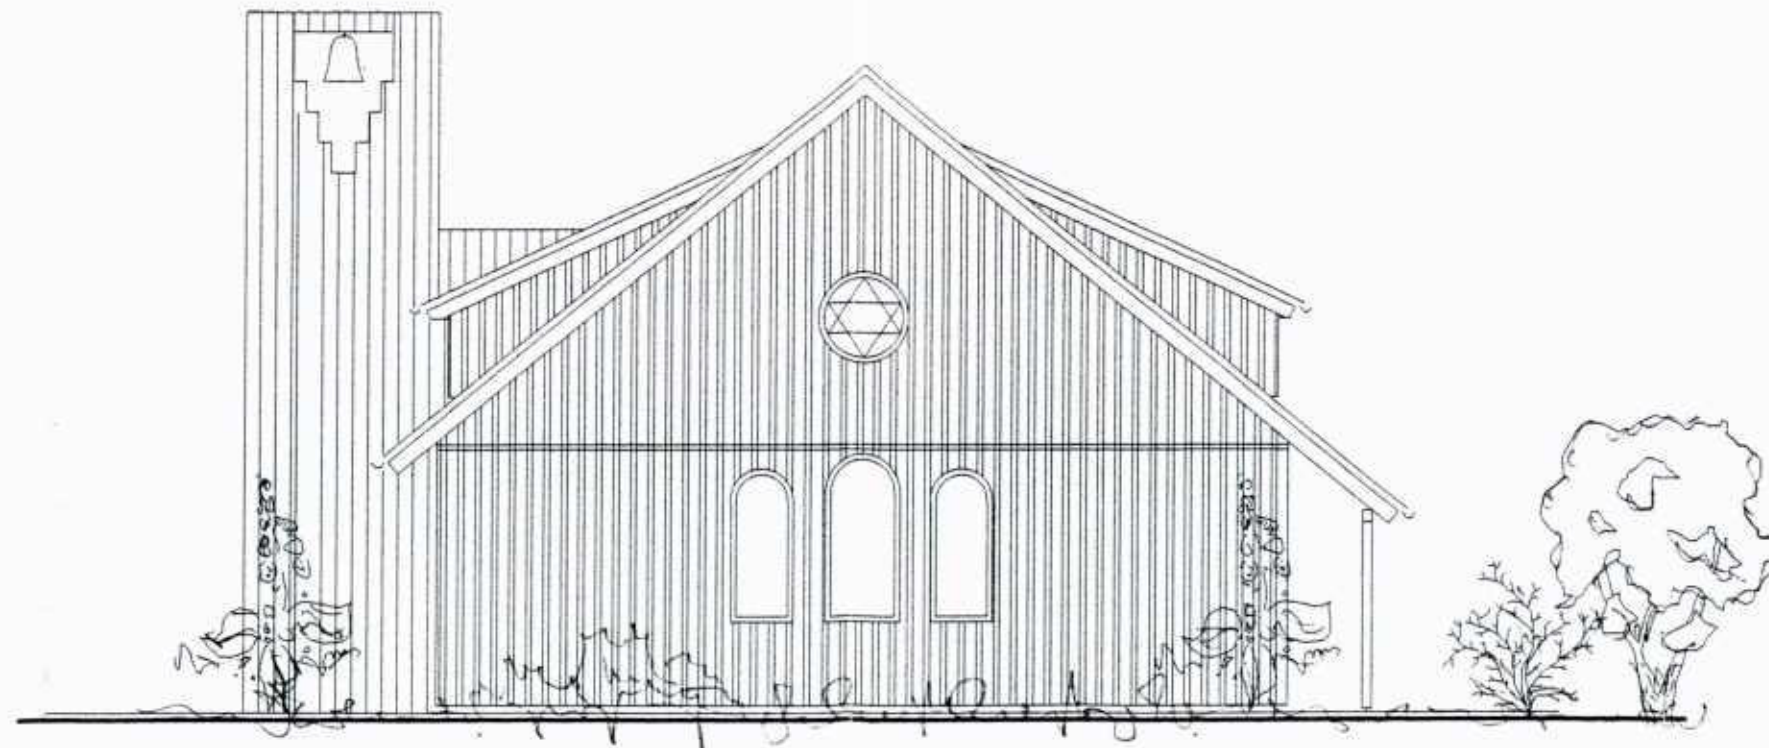

NORDEN

Anlage zum Bauschein

99300576

Landkreis Lüchow-Dannenberg
Der Landrat
- Hochbauamt -

Bauaufsichtlich geprüft u. genehmigt
Lüchow

25. Nov. 1999

Landkreis Lüchow-Dannenberg
Der Landrat
i.A.

Reinhold

BV: AUSBAU DER SCHEUNE
ZU EINER KAPELLE

ANSICHTEN

M. 1:100


BAUHERRIN: EV. LUKAS-COMMUNITAT
IM DORFE 5
29468 BERGEN/BELAU

PLANUNG: IRMGARD ESCHER, DPLING (FH)
STEINKAMPE 11
29565 WRIEDEL
TEL/FAX: 05829/244 *Escher*

WRIEDEL, D. 8.1.1999

And. 23/11/99

KAPELLE - HOF BELAU NR. 11

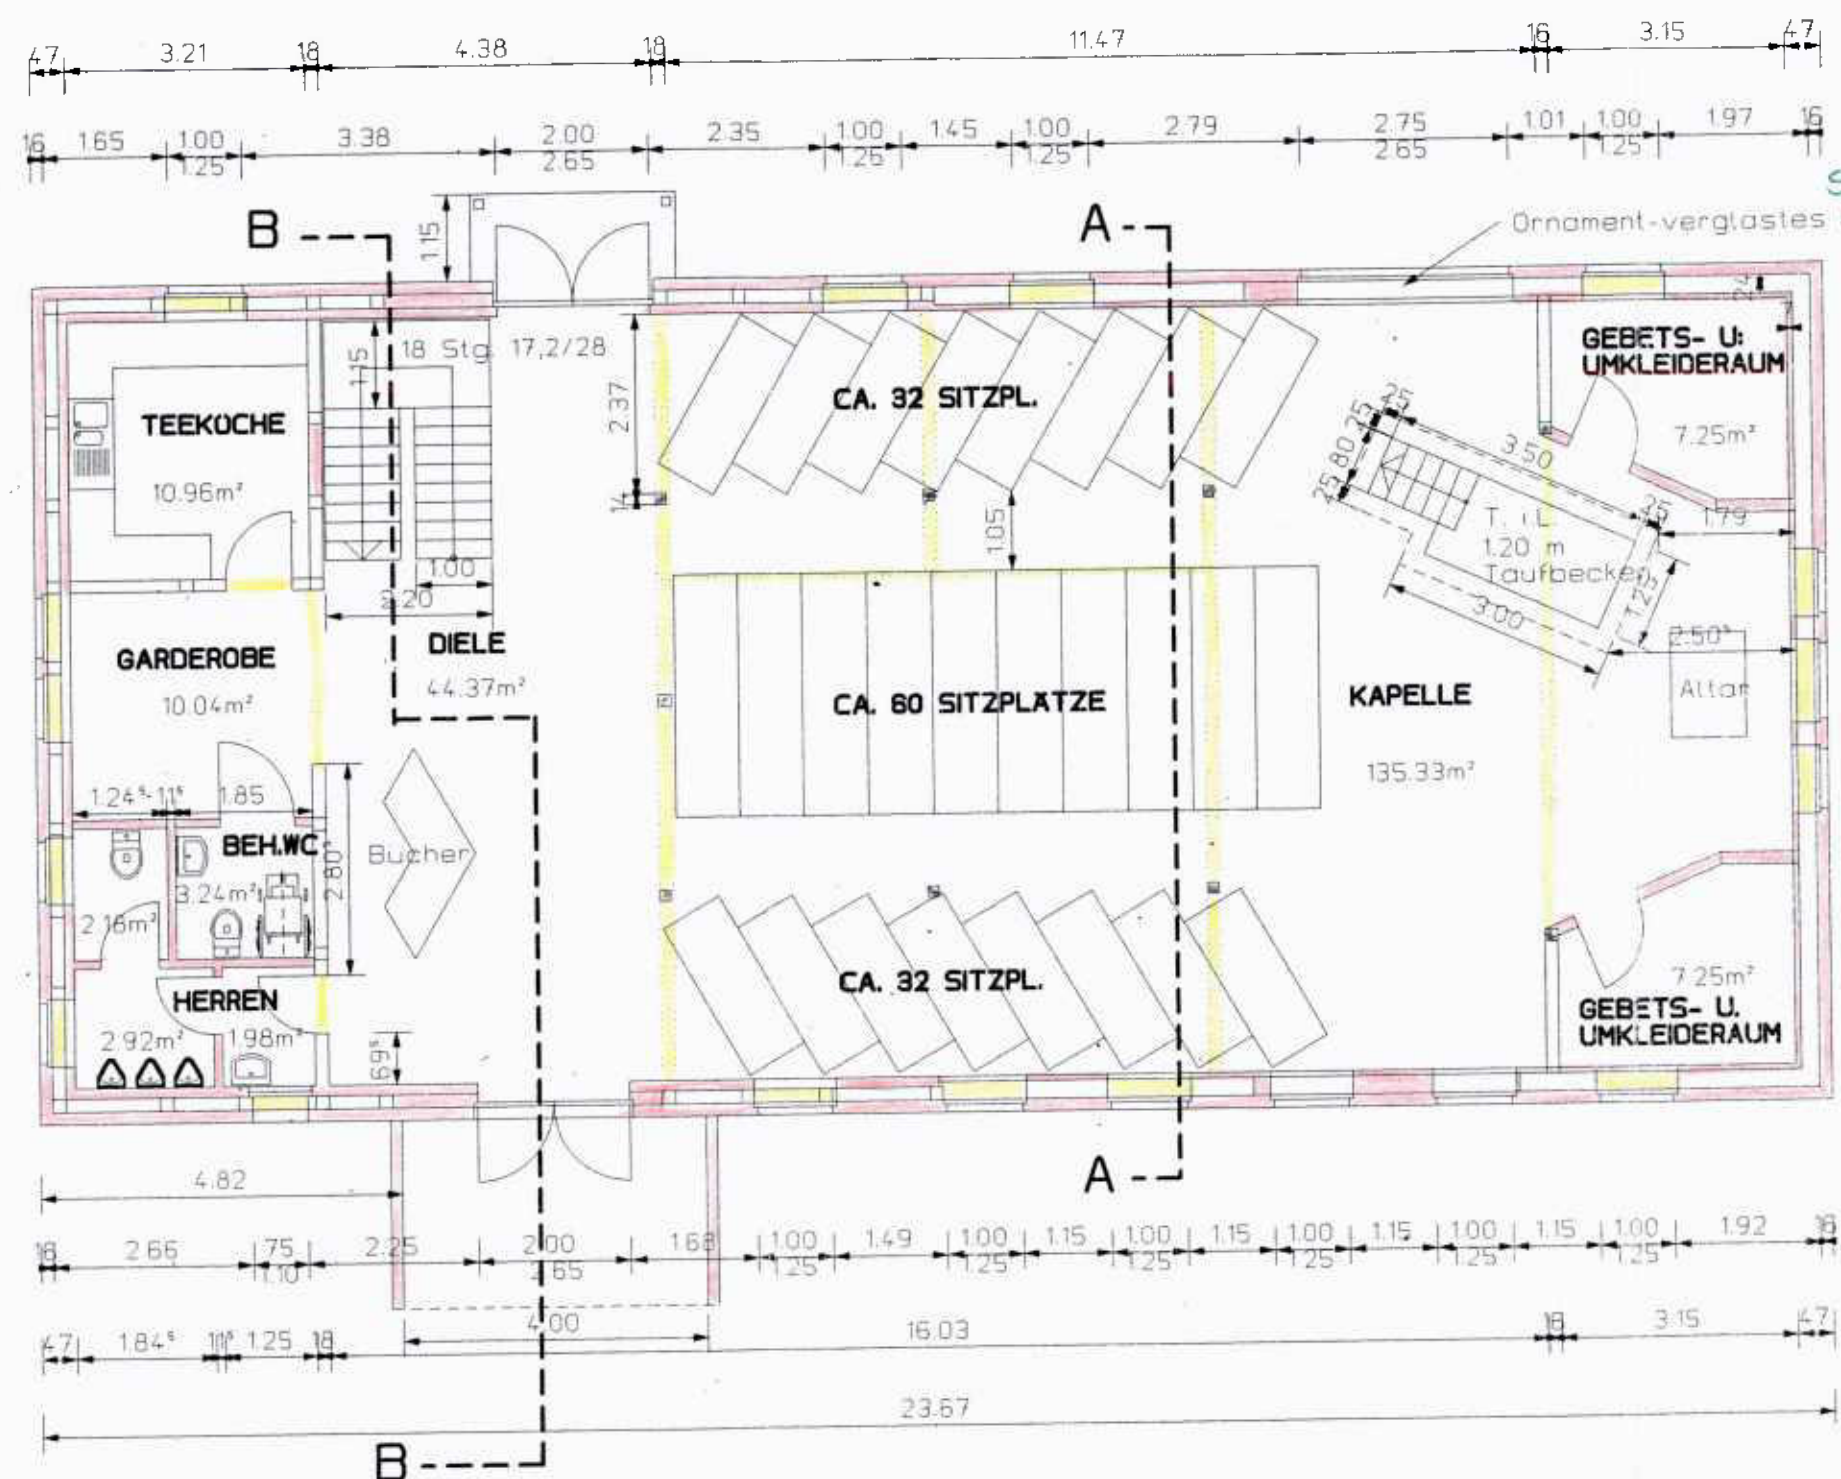

EG






Anlage hat bei der bautechnischen Prüfung
 vorgelegen. Hamburg, den **21. Juli 1999**
 Nr. im Prüfz.: **228 P 99**
 Dipl.-Ing. H.-G. Stubenrauch - Prüflingenieur f. Baustatik

BV: AUSBAU DER SCHEUNE ZU EINER KAPELLE	
GRUNDRISS	
M. 1:100	
BAUHERRIN: EV LUKAS-COMMUNITAT IM DORFE 5 29468 BERGEN/BELAU	<i>Sr. Lore</i>
PLANUNG: IRMGARD ESCHER, DIPL.ING. (FH) STEINKAMPE 11 29565 WRIEDEL TEL/FAX: 05829/244	<i>Escher</i>
WRIEDEL, D 4-2-1999	

Anlage zum Bauschein
99300576
 Landkreis Lüchow-Dannenberg
 Der Landrat
 -Hochbauamt-

Bauaufsichtlich geprüft u. genehmigt
Lüchow
23. Nov. 1999
 Landkreis Lüchow-Dannenberg
 Der Landrat
 i.A.

Reinhold

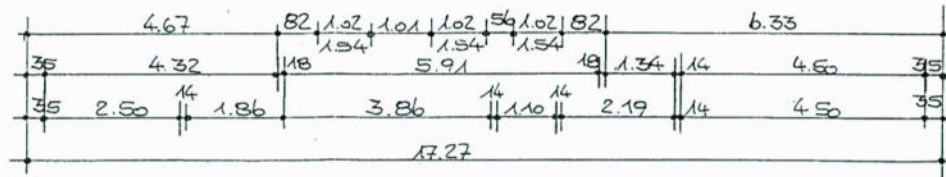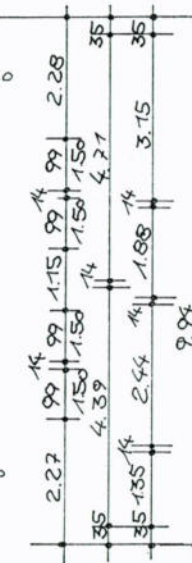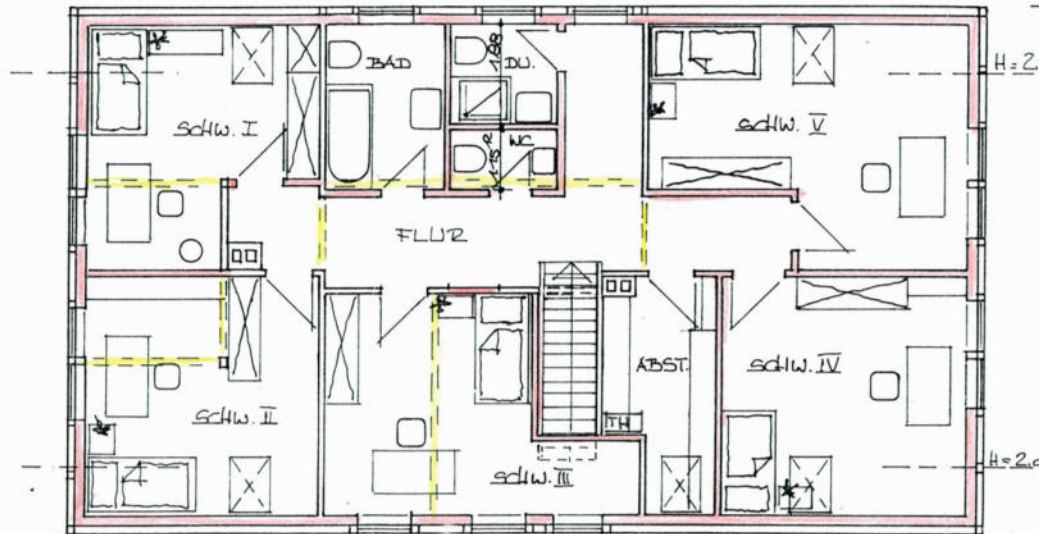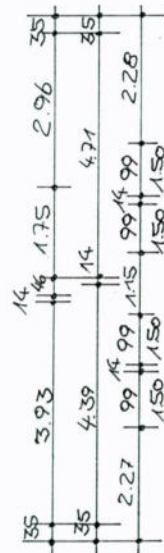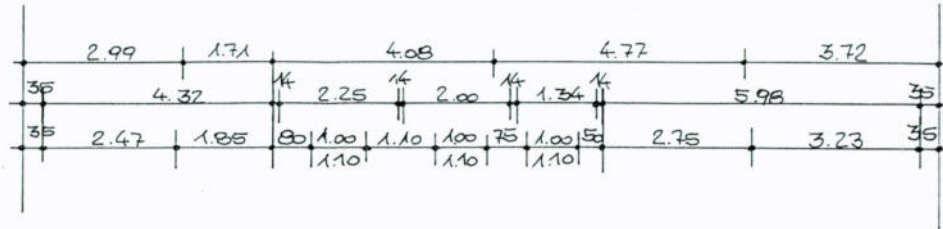

Remus

DACHGESCHOSS M.1:100


BAUHERRIN: EV. LUKAS-COMMUNITÄT
IM DORFE 5
29468 BELAU

Irmgard Escher
Dipl.-Ing. (FH)
Tel. 05820-244, Steinkämpe 11
29565 Wriedel

WRIEDEL, D. 5.7.94

KAPELLE - HOF BELAU NR. 11

Treppe aus Holz
17 Stg. 18,8/25 cm

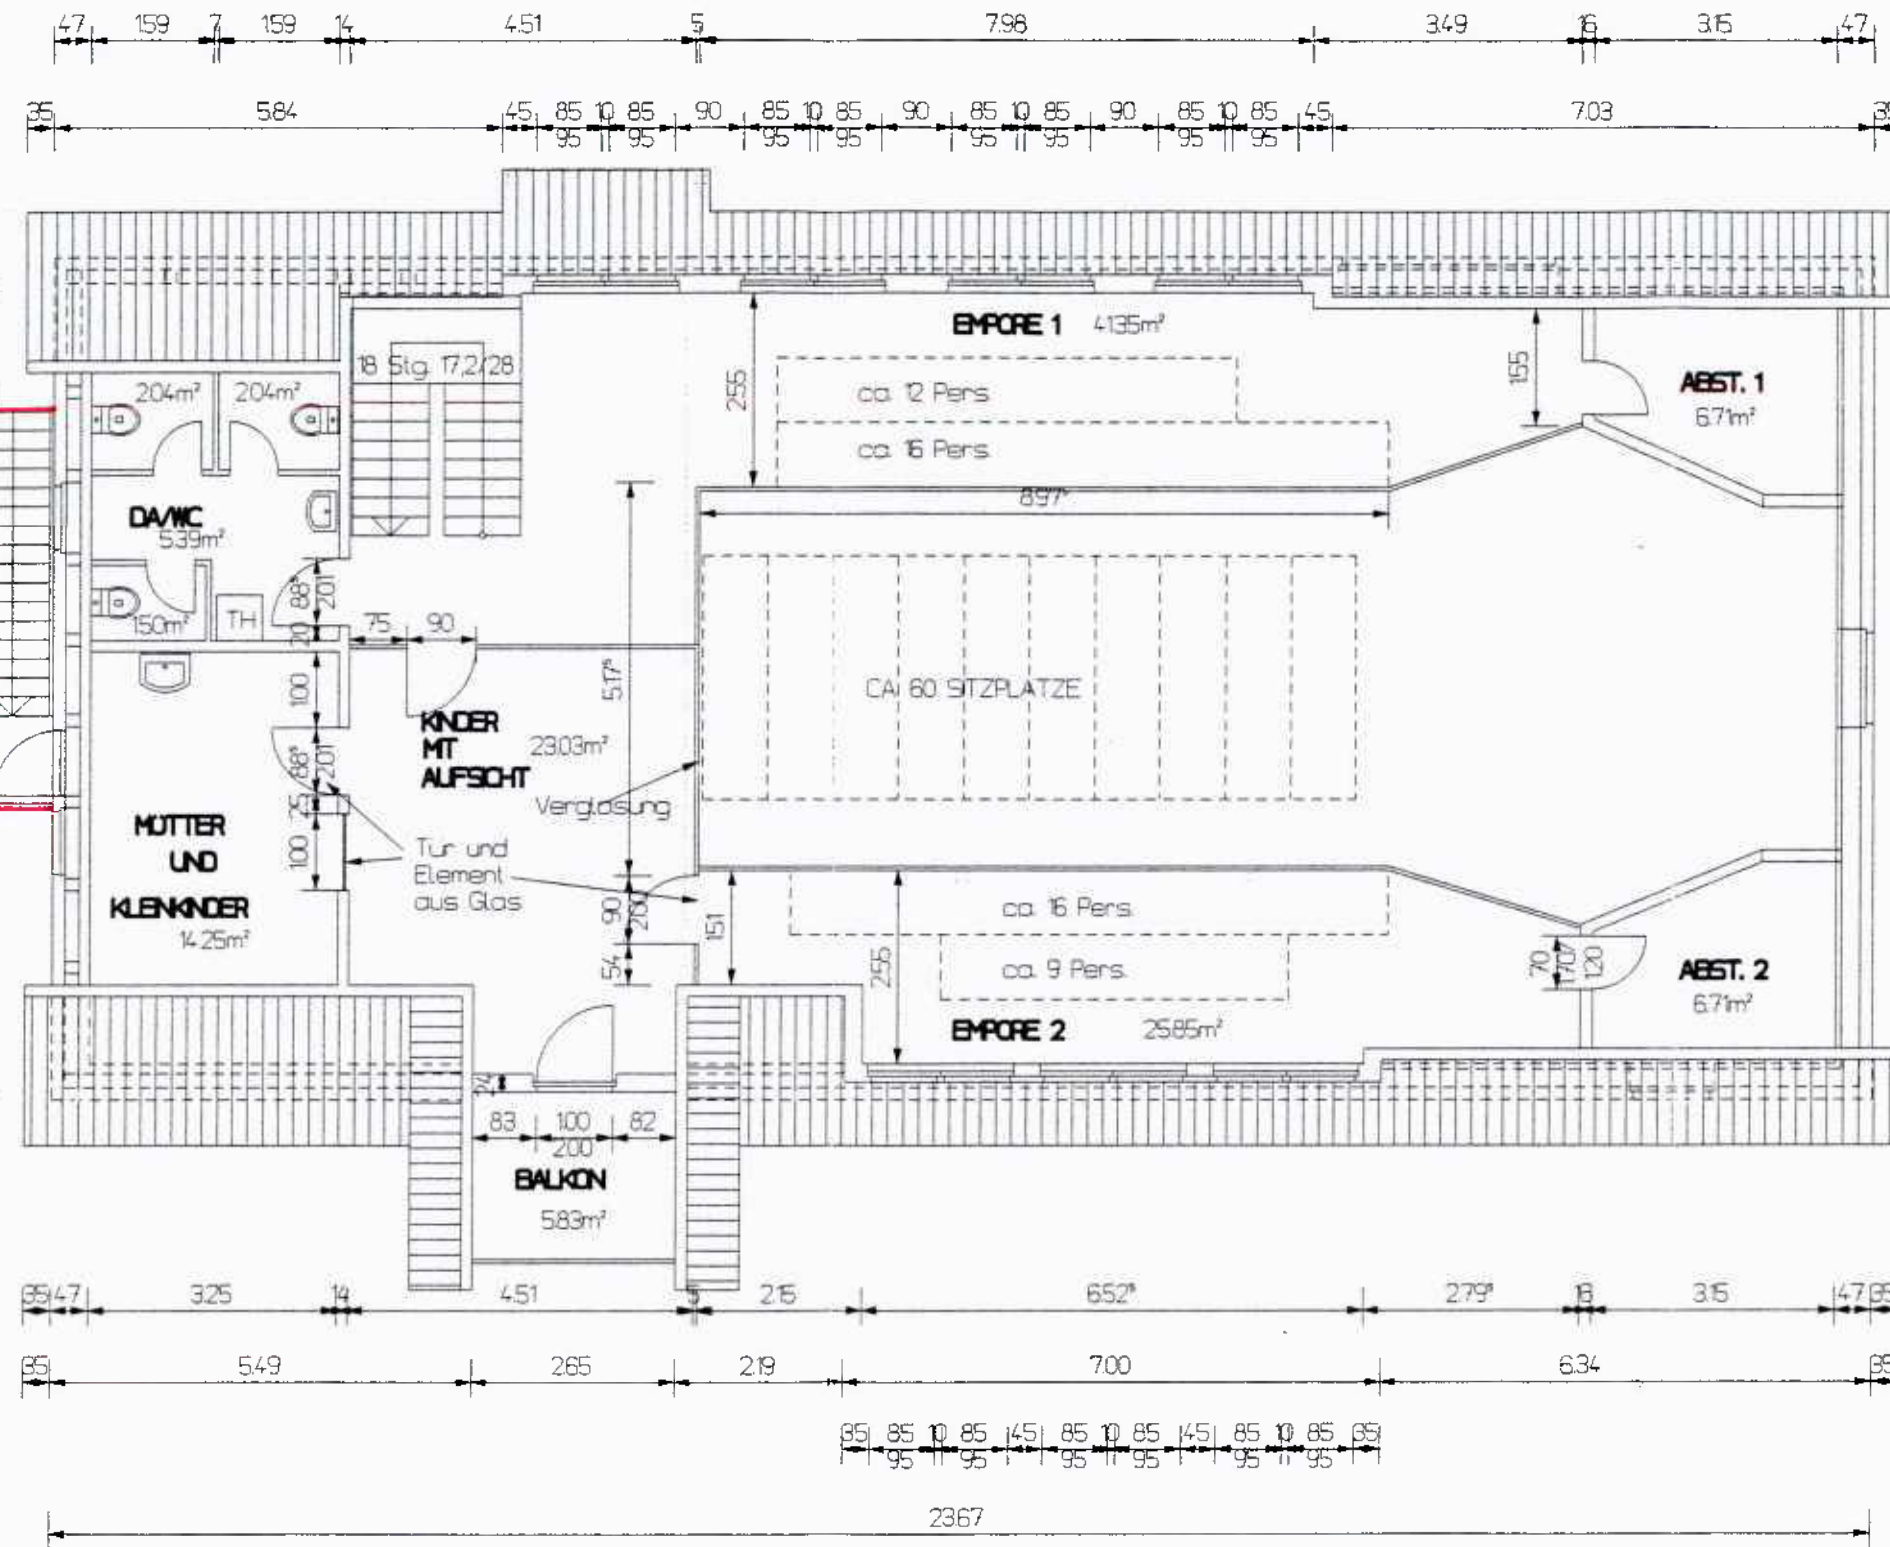

OG

Anlage zum Bauschein

99300576

Landkreis Lüchow-Dannenberg
Der Landrat
- Hochbauamt -

Bauaufsichtlich geprüft u. genehmigt
Lüchow

23. Nov. 1999

Landkreis Lüchow-Dannenberg
Der Landrat i.A.

Reinhold

BV: AUSBAU DER SCHEUNE
ZU EINER KAPELLE

GRUNDRISS

M. 1:100

BAUHERRIN: EV. LUKAS-COMMUNITÄT
IM DORFE 5
29468 BERGEN/BELAU

PLANUNG: IRMGARD ESCHER, DPLING (FH)
STEINKAMPE 11
29565 WRIEDEL
TEL/FAX: 05829/244

WRIEDEL, D 8.1.1999 / 8799

Neubau eines Geräte-, Wagen-, u. Maschinenschuppen

für den Bauern Herrn Arnold Ludolfs,

in Belau

Bergers a/S. dera 20.1.47.


Der Bauherr

für d. Zeichnung


H. Büne,

Architekt u. Maurermeister


Arnold Ludolfs

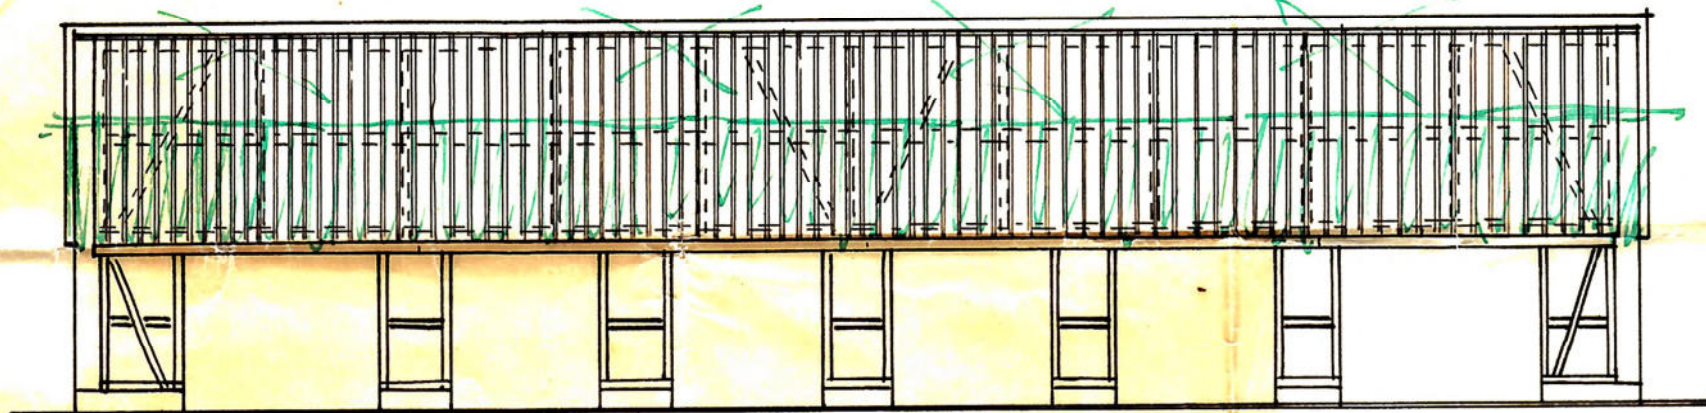

Ansicht.

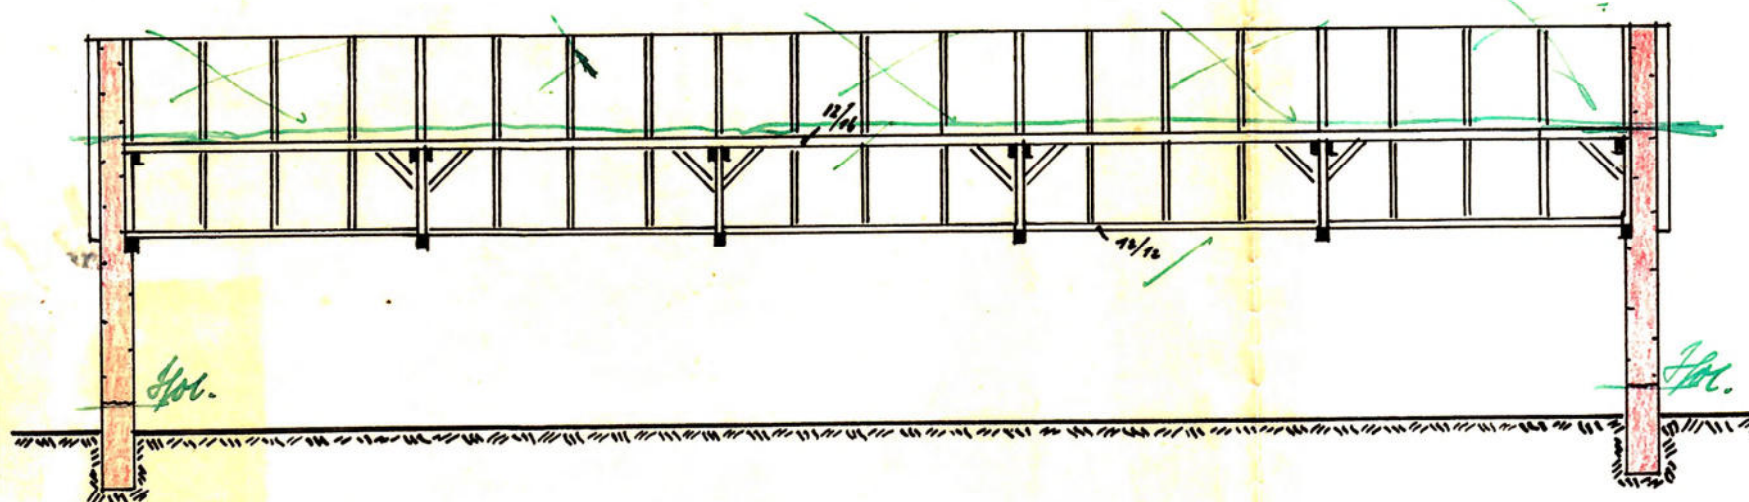


Längsschnitt.

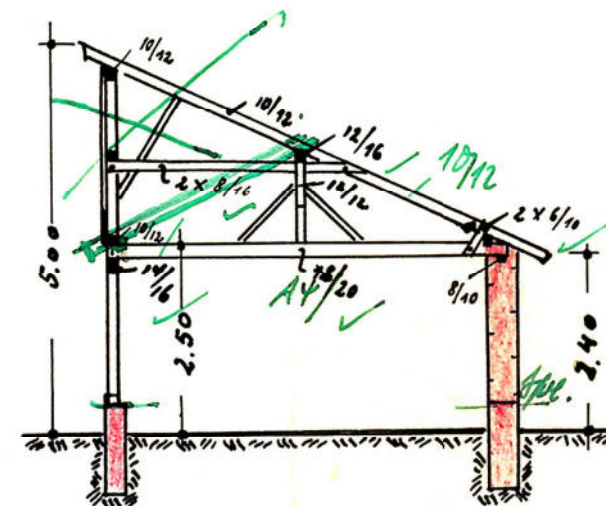


Querschnitt.

Die Richtigkeit des Lageplanes bescheinigt:

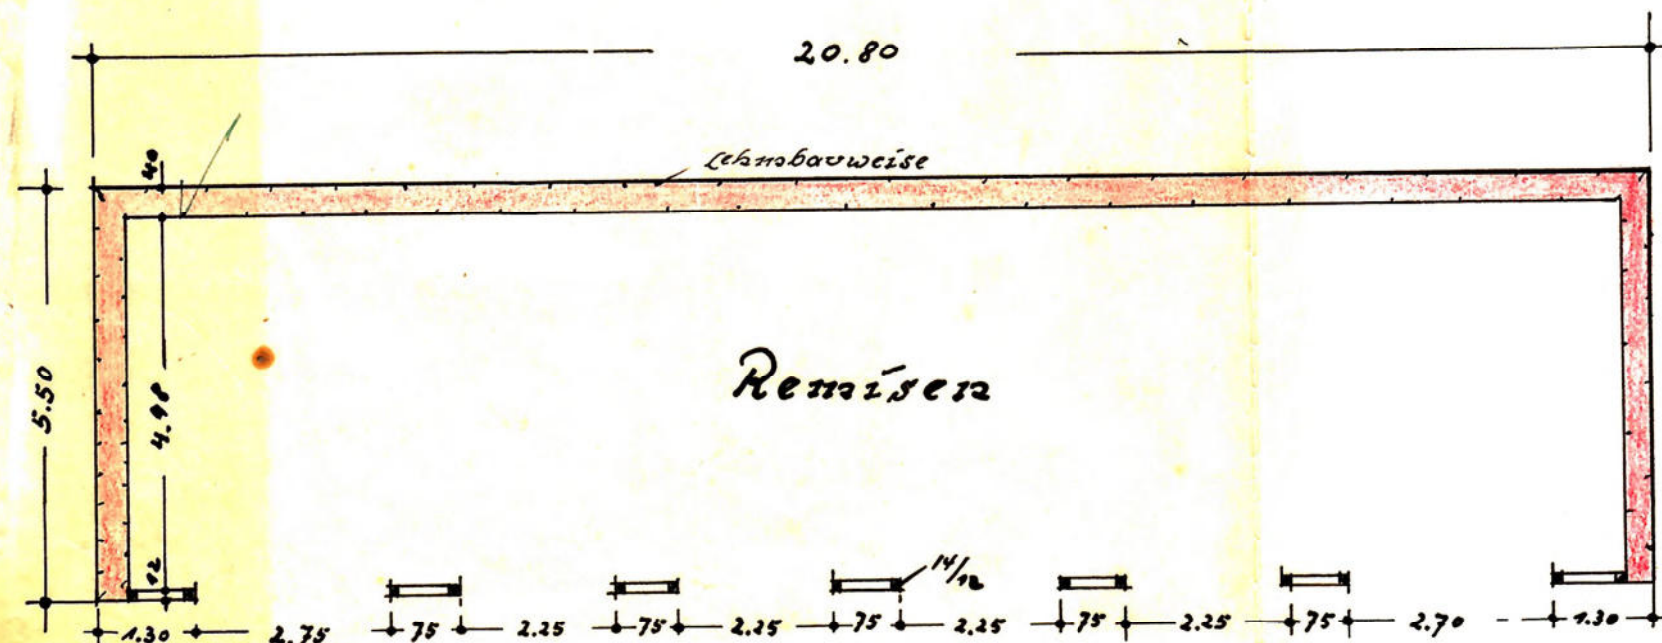


Grundriss.

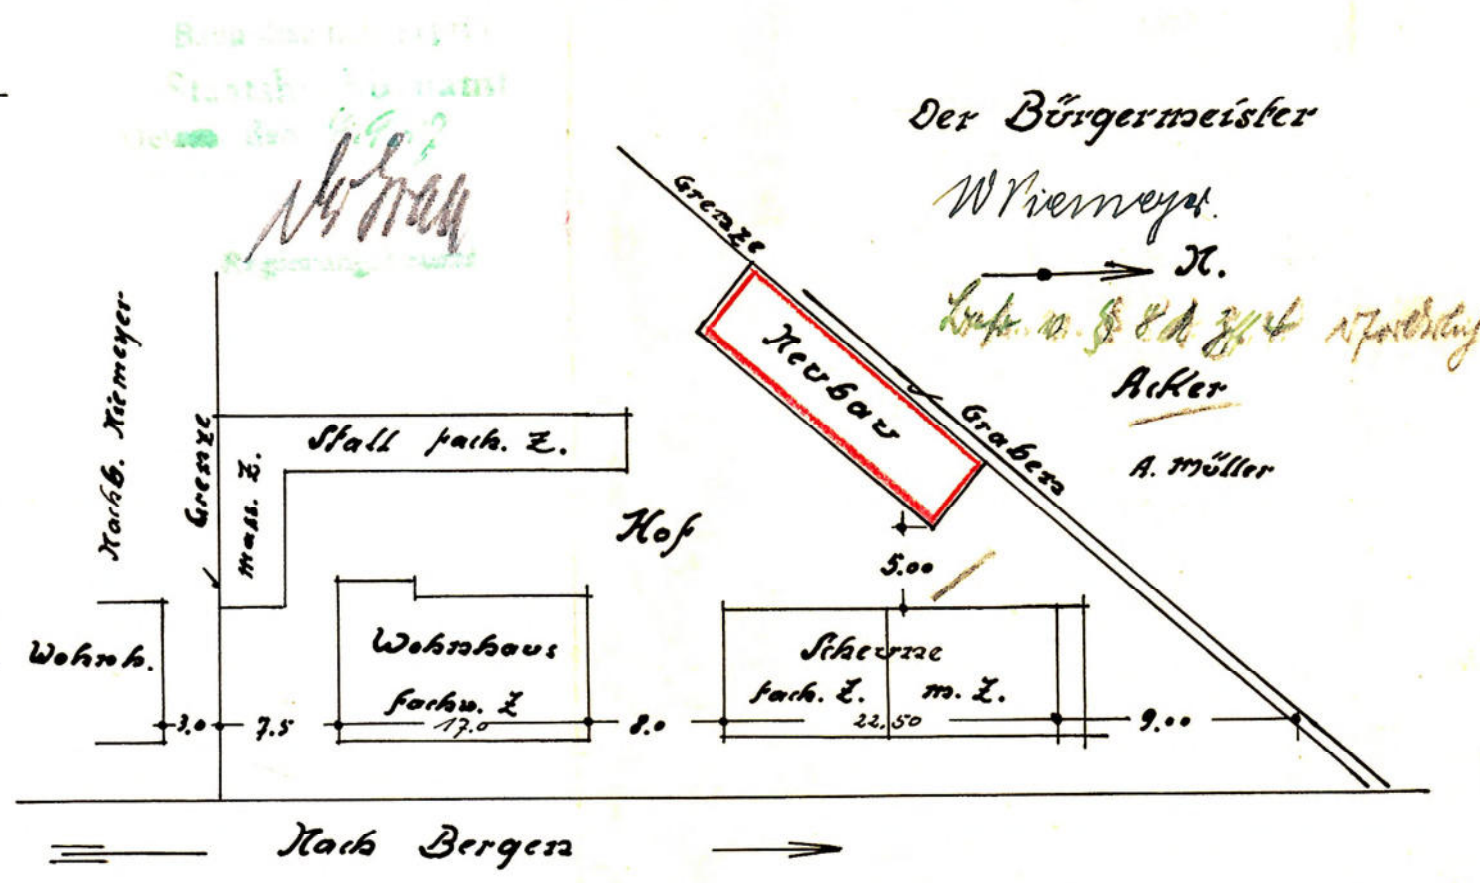


Lageplan M=1:500

Nachtragszeichnung zum Bauschein Nr. 444. 1947.

Schrift.

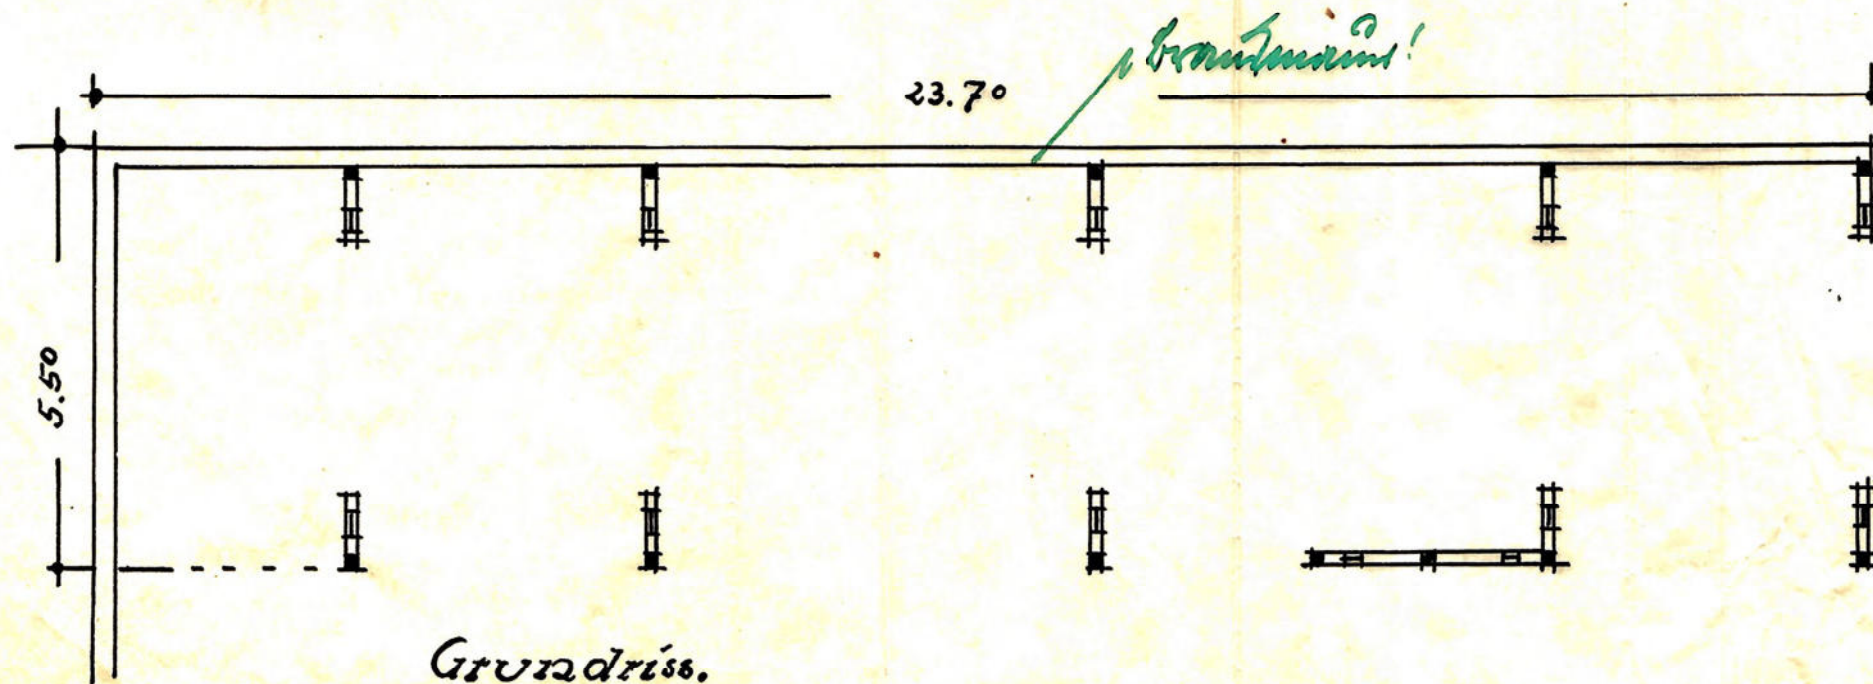


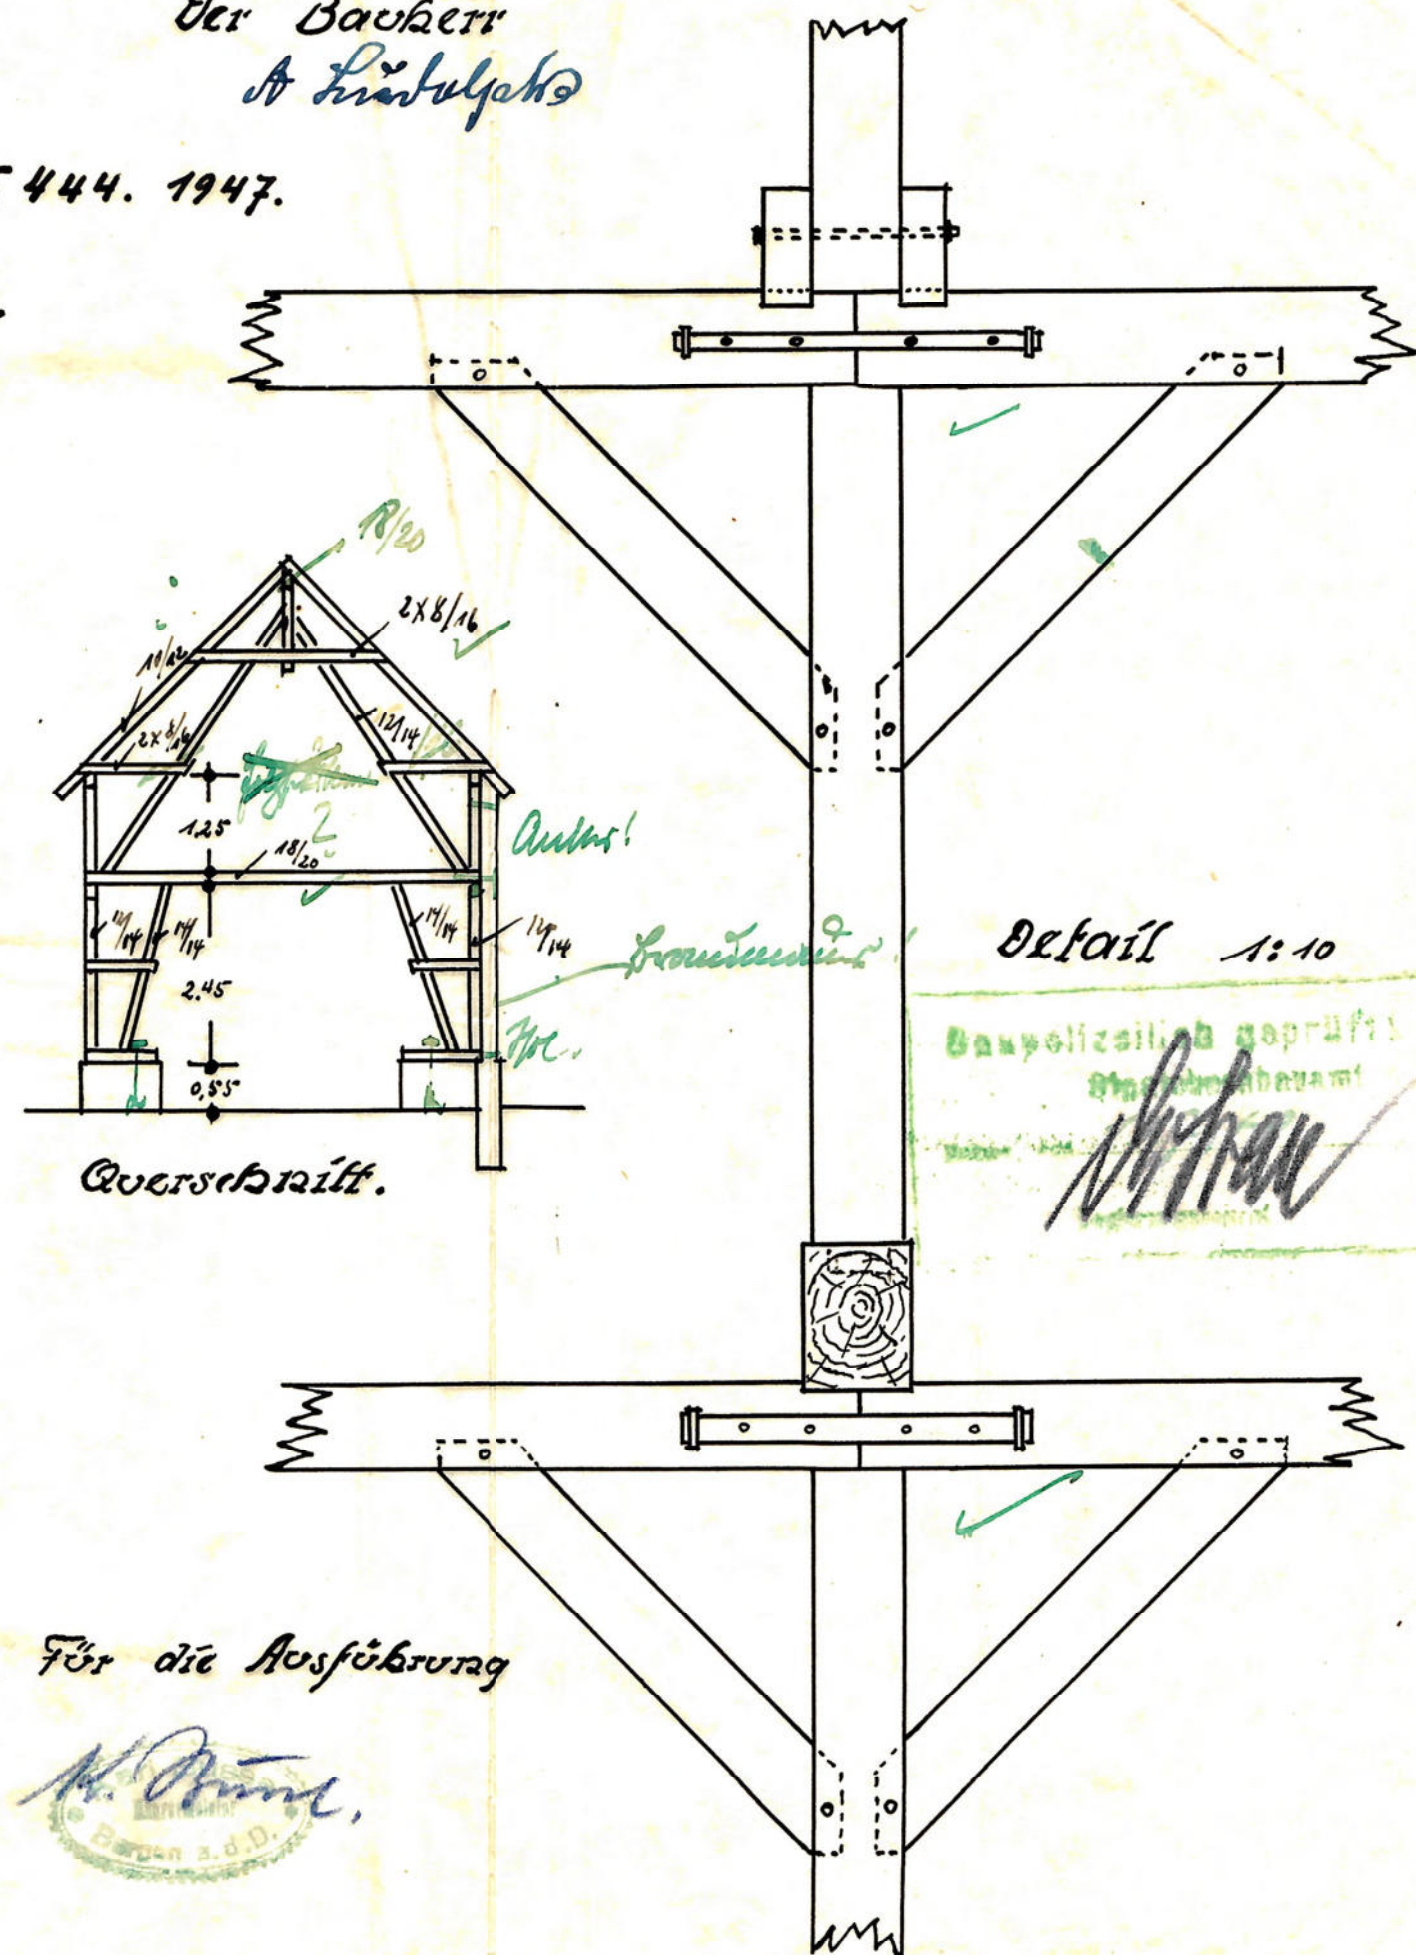

Detail 1:10


Für die Ausführung

M. B. Bunn

Anlage Nr.: 4.08

1. Ausfertigung

Anlage zum Bauschein

99 300 576

Landkreis LÜchow-Dannenberg
Der Landrat
-Hochbauamt-


Bauaufsichtlich geprüft u. genehmigt
LÜchow

23. Nov. 1999

Landkreis LÜchow-Dannenberg
Der Landrat
i.A.


Reinhold

Anlage hat bei der bautechnischen Prüfung
vorgelegen. Hamburg, den **21. Juli 1999**
Nr. im Prüfz.: **228 P 99**
Dipl.-Ing. H.-G. Stubenrauch - Prüfingenieur f. Baustatik
Stu

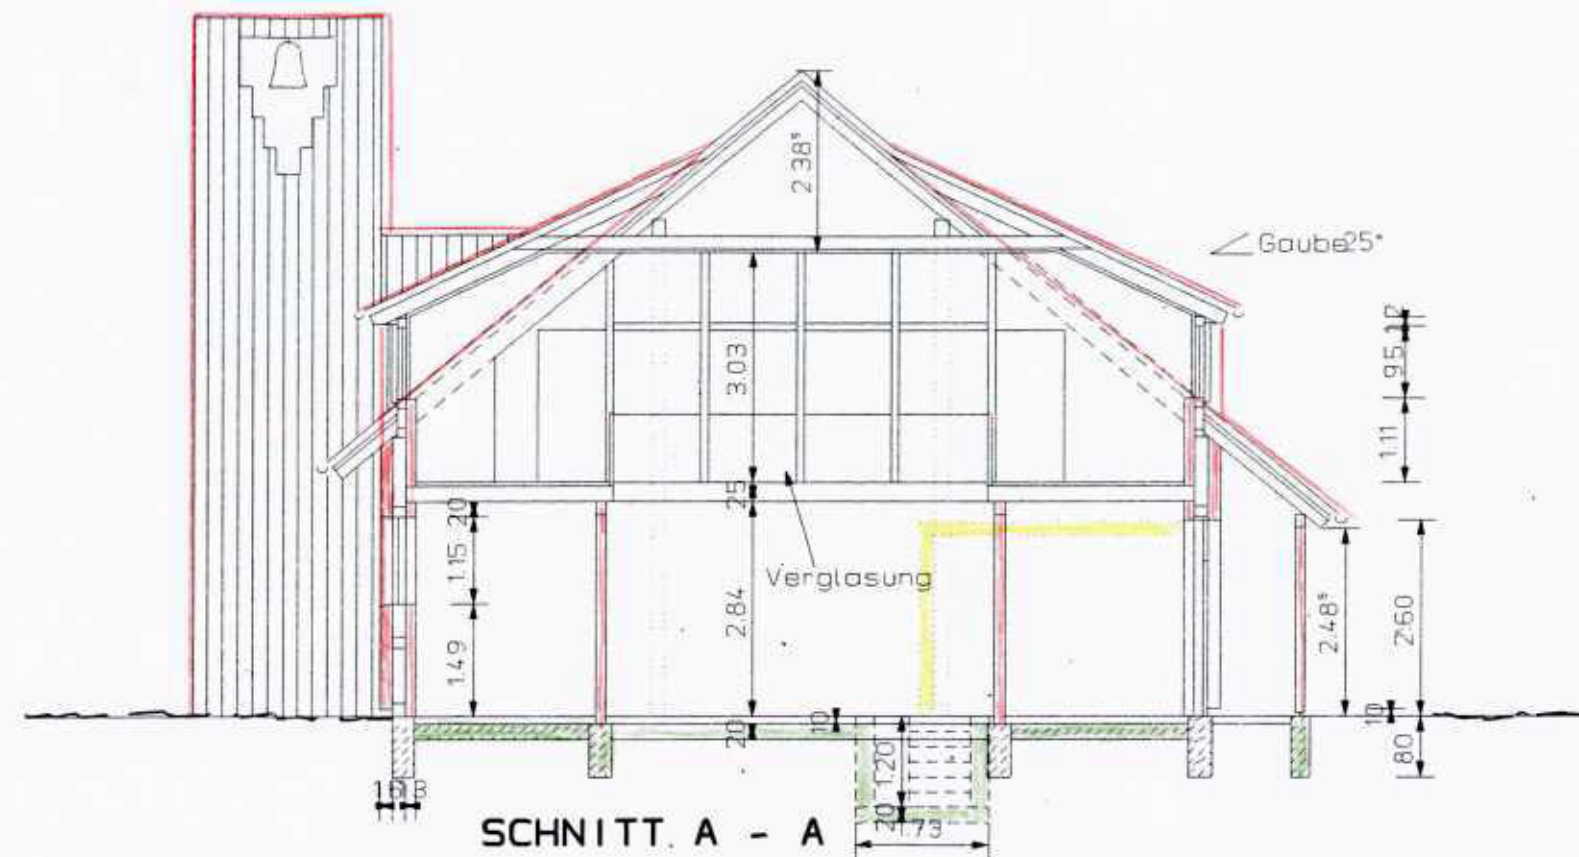

SCHNITT A - A

KAPELLE - HOF BELAU NR. 11

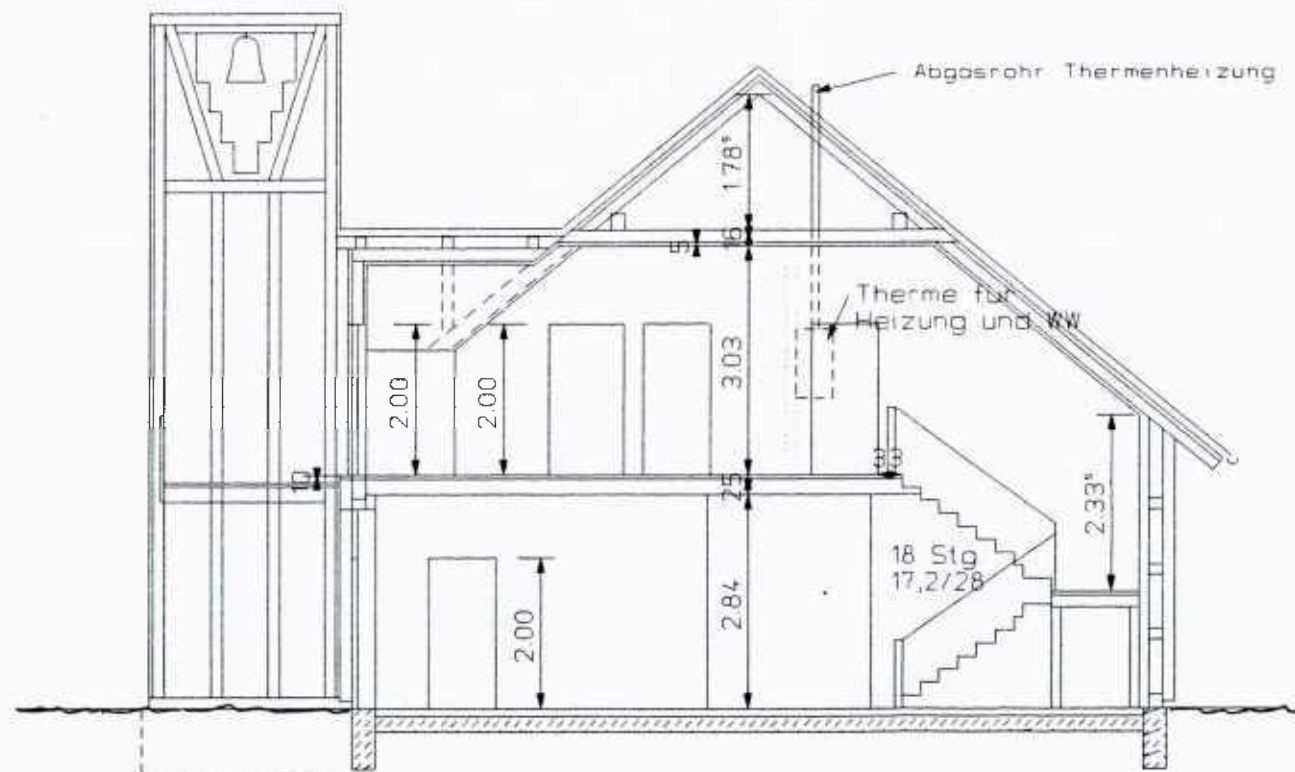

SCHNITT B - B

BV: AUSBAU DER SCHEUNE ZU EINER KAPELLE	
SCHNITTE	
M. 1:100	
BAUHERRIN: EV. LUKAS-COMMUNITAT IM DORFE 5 29468 BERGEN/BELAU <i>Sr. Lore</i>	
PLANUNG: IRMGARD ESCHER, DIPL.ING. (FH) STEINKAMPE 11 29565 WRIEDEL TEL/FAX: 05829/244 <i>Ede</i>	
WRIEDEL, D. 4.2.1999	